

Groupement d'entreprises:

**DEPARTEMENT DE LA MOSELLE**  
**VILLE DE ROMBAS**  
 Rue des Artisans

**PLAN DE RECOLEMENT**

Zone Industrielle du Canal  
 54250 CHAMPIGNEULLES  
 Tél : 03 83 38 81 81  
 Fax : 03 83 31 21 40

Service	Dessiné par	Approuvé par	Date d'origine	Fichier
BE-CU	N.BLAYDA	E.LEHNERT	09/03/2022	plan Rec-ROMBAS.dwg

Ind	Date.	Dessiné par	Vérifié par	Approuvé par	Modifications / Observations
0	09/03/2022	N.BLAYDA	C.MAQUA	E.LEHNERT	EMISSION ORIGINALE


Prestation de relevé géoréférencé:  
 MULLER TP  
 Zac Bellefontaine - Rue de la Promenade  
 57880 Rosselange  
 N° de certification: 2017-08-024 / fin de validité: 21/08/2023

Pression de calcul:	8 bars	Projection cartographique :	LAMBERT CC48
température de calcul :	110°C	Système altimétrique :	IGN 69

Type de Plan:  APS  PRO  EXE  REC


Code rappel.	Code postal	Format	Echelle	N° Plan	Indice
15198	57120	880 x 300	1/200	01	0

CE PLAN EST LA PROPRIETE DE GNT, IL NE PEUT ETRE NI REPRODUIT, NI UTILISE SANS SON AUTORISATION

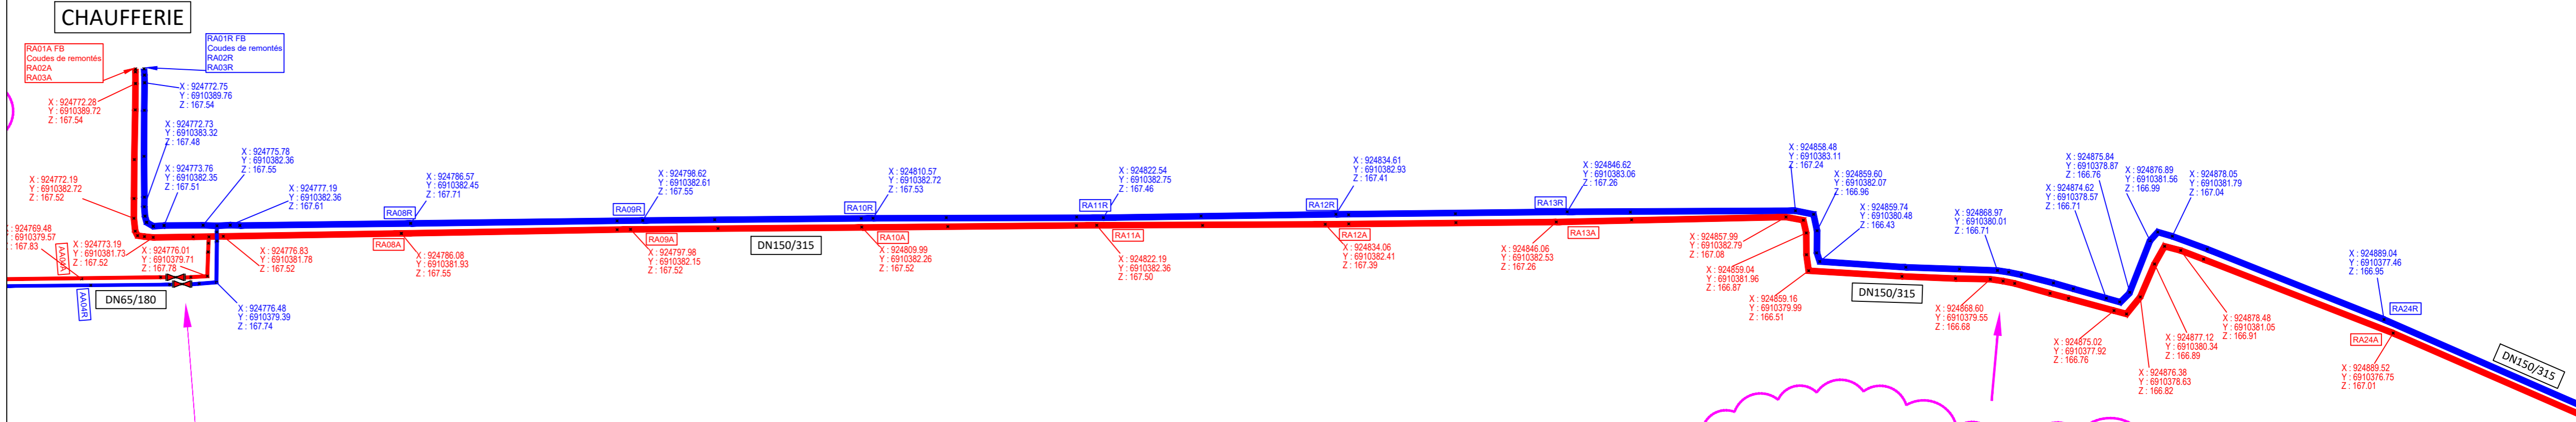

**Légende**

X: 4.19 Y: 24.20 Z: 0.00	Coordonnées GPS Tube aller	X: 16.84 Y: 24.10 Z: 0.00	Coordonnées GPS Tube retour
	Coude Pré-isolé		Vanne Pré-isolée
	Té parallèle Pré-isolé		Vidange
	Té à saut Pré-isolé		Purge
	Lyre		Réduction Pré-isolée
	DETECTION CABLE CUIVRE		DETECTION CABLE ETAME

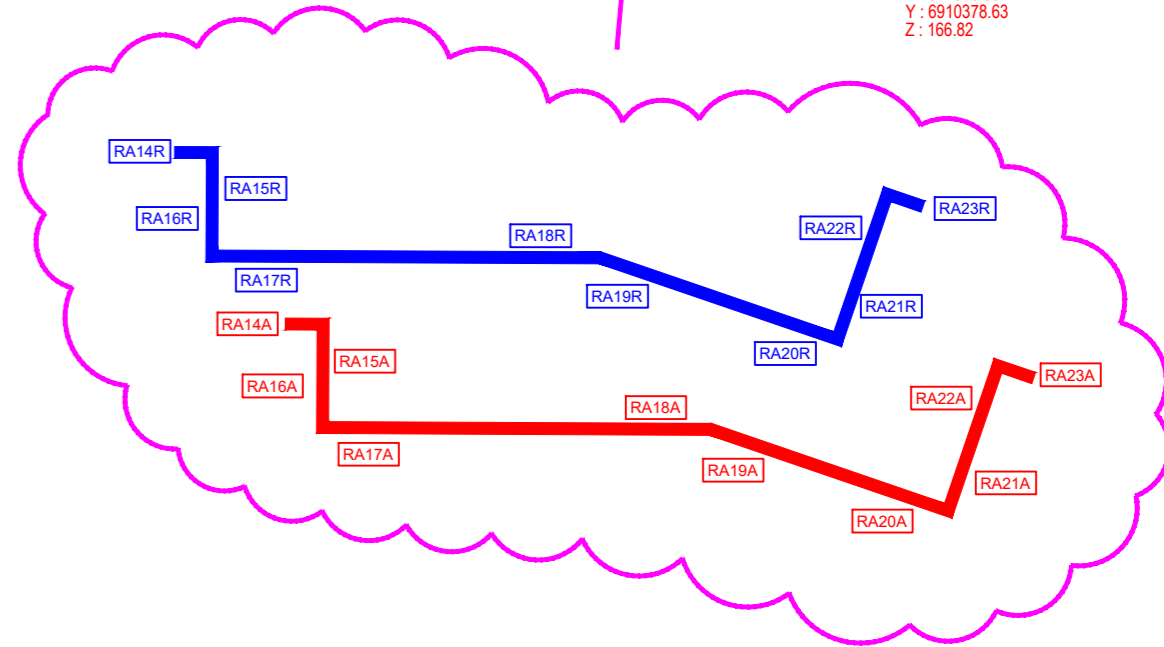

H:\03 - TRANSMISSION DOCUMENTS\17 - LOGO@MULLER TP.png

H:\03 - TRANSMISSION DOCUMENTS\17 - LOGO@EM.png

H:\03 - TRANSMISSION DOCUMENTS\17 - LOGO@MULLER TP.png

**Groupement d'entreprises:**

**DEPARTEMENT DE LA MOSELLE**  
**VILLE DE ROMBAS**  
Rue des Artisans

**PLAN DE RECOLEMENT**

Zone Industrielle du Canal  
54250 CHAMPIGNEULLES  
Tél : 03 83 38 81 81  
Fax : 03 83 31 21 40

Service	Dessiné par	Approuvé par	Date d'origine	Fichier
BE-CU	N.BLAYDA	E.LEHNERT	09/03/2022	plan Rec-ROMBAS.dwg

Ind	Date	Dessiné par	Vérifié par	Approuvé par	Modifications / Observations
0	09/03/2022	N.BLAYDA	C.MAQUA	E.LEHNERT	EMISSION ORIGINALE


**Prestation de relevé géoréférencé:**  
MULLER TP  
Zac Bellefontaine - Rue de la Promenade  
57780 Rosselange  
N° de certification: 2017-08-024 / fin de validité: 21/08/2023

<b>Pression de calcul:</b>	<b>8 bars</b>	<b>Projection cartographique :</b>	<b>LAMBERT CC48</b>
<b>température de calcul :</b>	<b>110°C</b>	<b>Système altimétrique :</b>	<b>IGN 69</b>

Type de Plan:  APS  PRO  EXE  REC

Code rappel.	Code postal	Format	Echelle	N° Plan	Indice
15198	57120	880 x 300	1/200	02	0

CE PLAN EST LA PROPRIETE DE GNT, IL NE PEUT ETRE NI REPRODUIT, NI UTILISE SANS SON AUTORISATION

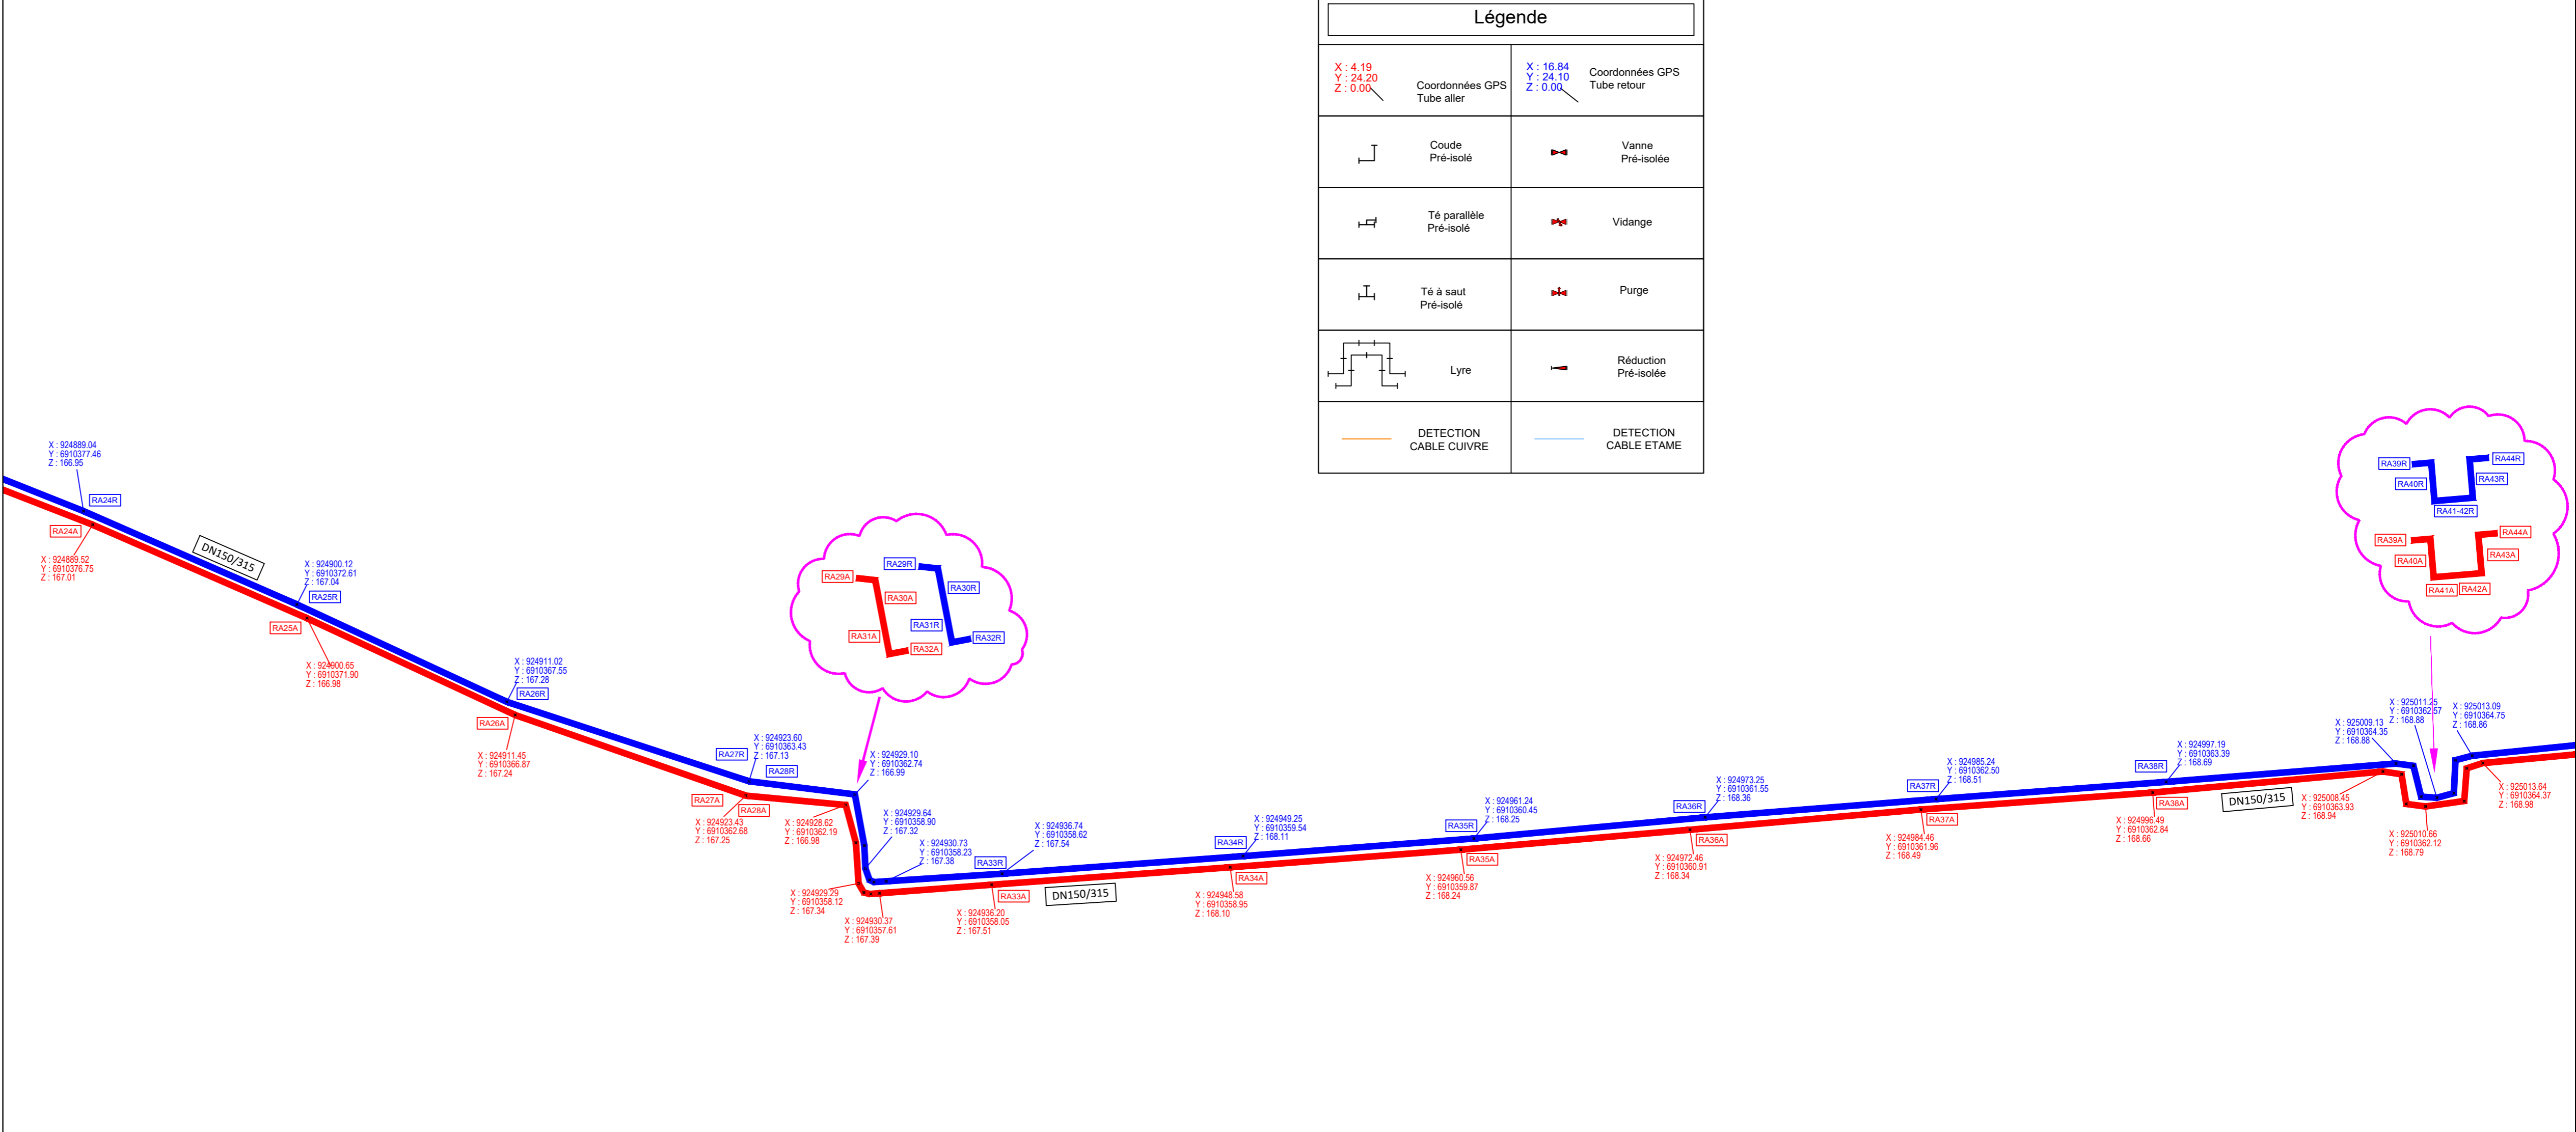

H103 - TRANSMISSION DOCUMENTS17 - LOGOS/CPNE ENERGIE.png

H103 - TRANSMISSION DOCUMENTS17 - LOGOS/EM.png

H103 - TRANSMISSION DOCUMENTS17 - LOGOS/MULLER TP.png

Groupement d'entreprises:

**DEPARTEMENT DE LA MOSELLE**  
**VILLE DE ROMBAS**  
 Rue des Artisans

**PLAN DE RECOLEMENT**

Zone Industrielle du Canal  
 54250 CHAMPIGNEULLES  
 Tél : 03 83 38 81 81  
 Fax : 03 83 31 21 40

Service	Dessiné par	Approuvé par	Date d'origine	Fichier
BE-CU	N.BLAYDA	E.LEHNERT	09/03/2022	plan Rec-ROMBAS.dwg

Ind	Date	Dessiné par	Vérifié par	Approuvé par	Modifications / Observations
0	09/03/2022	N.BLAYDA	C.MAQUA	E.LEHNERT	EMISSION ORIGINALE




Prestation de relevé géoréférencé:  
 MULLER TP  
 Zac Bellefontaine - Rue de la Promenade  
 57780 Rosselange  
 N° de certification: 2017-08-024 / fin de validité: 21/08/2023

Pression de calcul:	8 bars	Projection cartographique:	LAMBERT CC48
température de calcul:	110°C	Système altimétrique:	IGN 69

Type de Plan:  APS  PRO  EXE  REC

Code rappel.	Code postal	Format	Echelle	N° Plan	Indice
15198	57120	880 x 300	1/200	03	0

CE PLAN EST LA PROPRIETE DE GNT, IL NE PEUT ETRE NI REPRODUIT, NI UTILISE SANS SON AUTORISATION

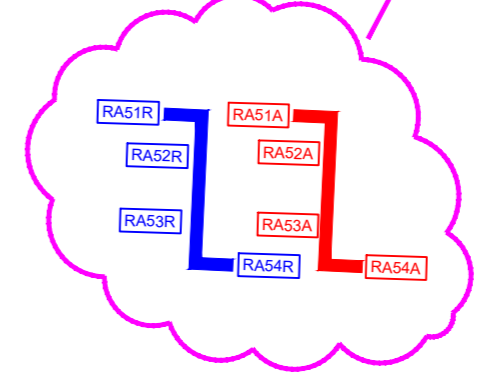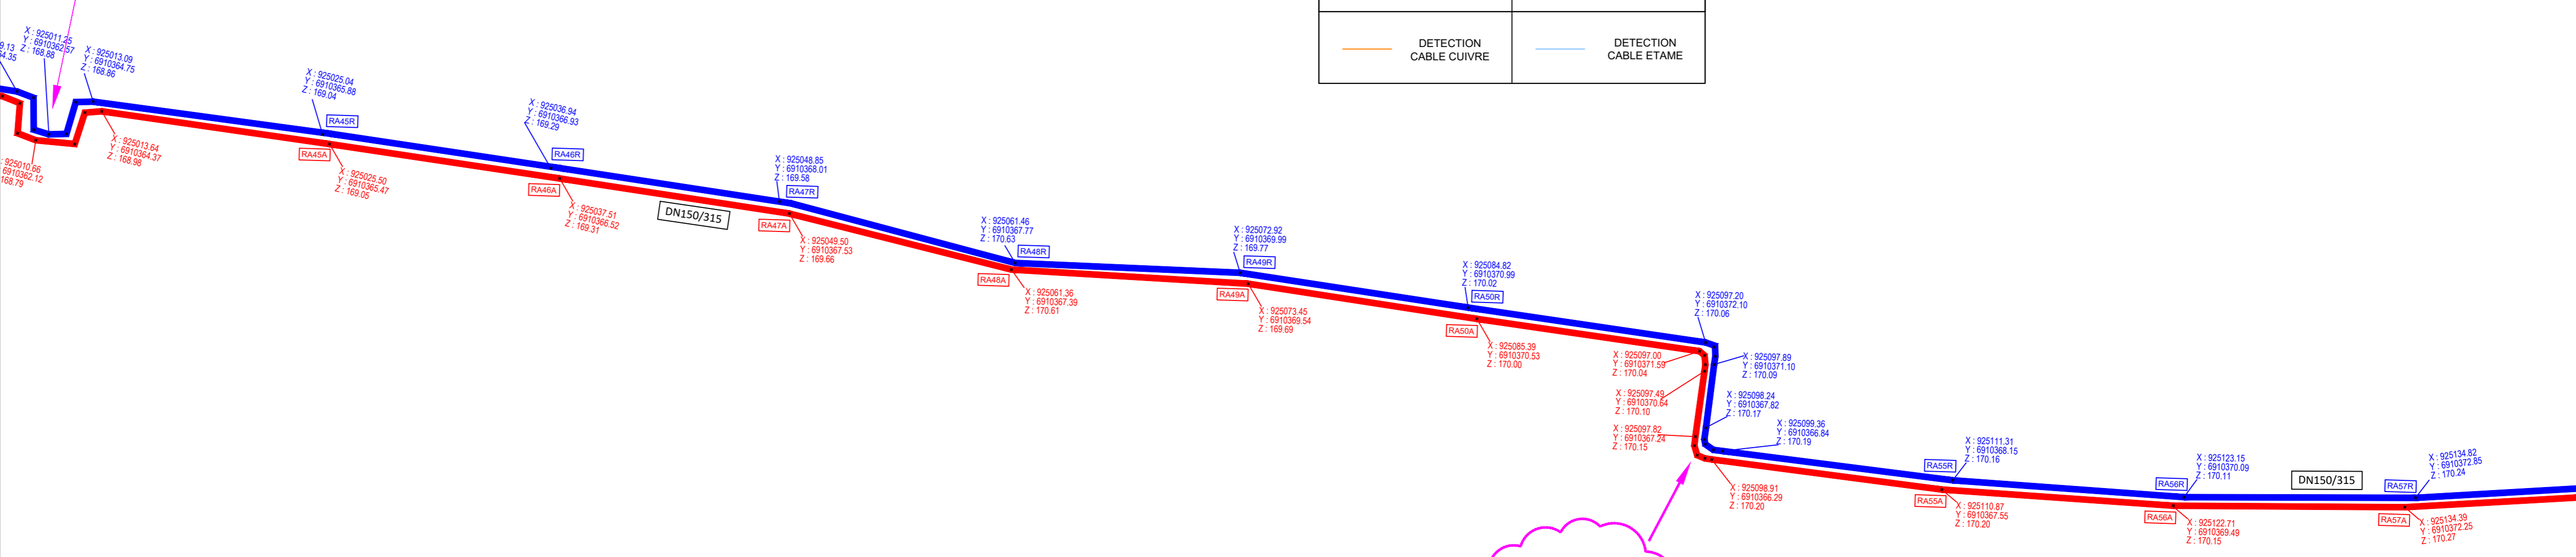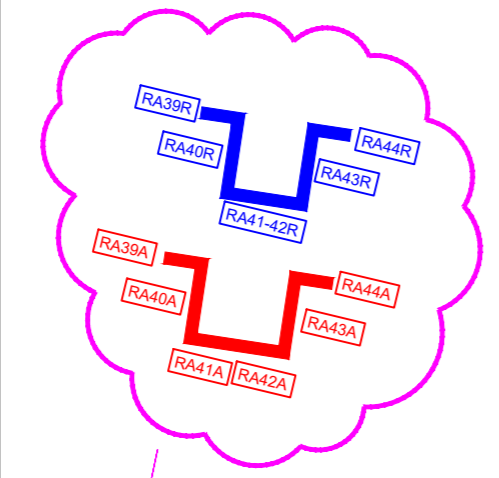

Légende			
X : 4.19 Y : 24.20 Z : 0.00	Coordonnées GPS Tube aller	X : 16.84 Y : 24.10 Z : 0.00	Coordonnées GPS Tube retour
	Coude Pré-isolé		Vanne Pré-isolée
	Té parallèle Pré-isolé		Vidange
	Té à saut Pré-isolé		Purge
	Lyre		Réduction Pré-isolée
	DETECTION CABLE CUIVRE		DETECTION CABLE ETAME

H103 - TRANSMISSION DOCUMENTS17 - LOGOS/ENERGIE.png

H103 - TRANSMISSION DOCUMENTS17 - LOGOS/ENERGIE.png

H103 - TRANSMISSION DOCUMENTS17 - LOGOS/MULLER TP.png

H103 - TRANSMISSION DOCUMENTS17 - LOGOS/MULLER TP.png

**Groupement d'entreprises:**

**DEPARTEMENT DE LA MOSELLE**  
**VILLE DE ROMBAS**  
 Rue des Artisans-Rue François Lapierre

**PLAN DE RECOLEMENT**

Zone Industrielle du Canal  
 54250 CHAMPIGNEULLES  
 Tél : 03 83 38 81 81  
 Fax : 03 83 31 21 40

Service	Dessiné par	Approuvé par	Date d'origine	Fichier
BE-CU	N.BLAYDA	E.LEHNERT	09/03/2022	plan Rec-ROMBAS.dwg

Ind	Date	Dessiné par	Vérifié par	Approuvé par	Modifications / Observations
0	09/03/2022	N.BLAYDA	C.MAQUA	E.LEHNERT	EMISSION ORIGINALE

H103 - TRANSMISSION DOCUMENTS17 - LOGOS/MULLER TP.png


**Prestation de relevé géoréférencé:**  
 MULLER TP  
 Zac Bellefontaine - Rue de la Promenade  
 57860 Rosselange  
 N° de certification: 2017-08-024 / fin de validité: 21/08/2023

<b>Pression de calcul:</b>	<b>8 bars</b>	<b>Projection cartographique :</b>	<b>LAMBERT CC48</b>
<b>température de calcul :</b>	<b>110°C</b>	<b>Système altimétrique :</b>	<b>IGN 69</b>

Type de Plan:  APS  PRO  EXE  REC

Code rappel.	Code postal	Format	Echelle	N° Plan	Indice
15198	57120	880 x 300	1/200	04	0

CE PLAN EST LA PROPRIETE DE GNT, IL NE PEUT ETRE NI REPRODUIT, NI UTILISE SANS SON AUTORISATION

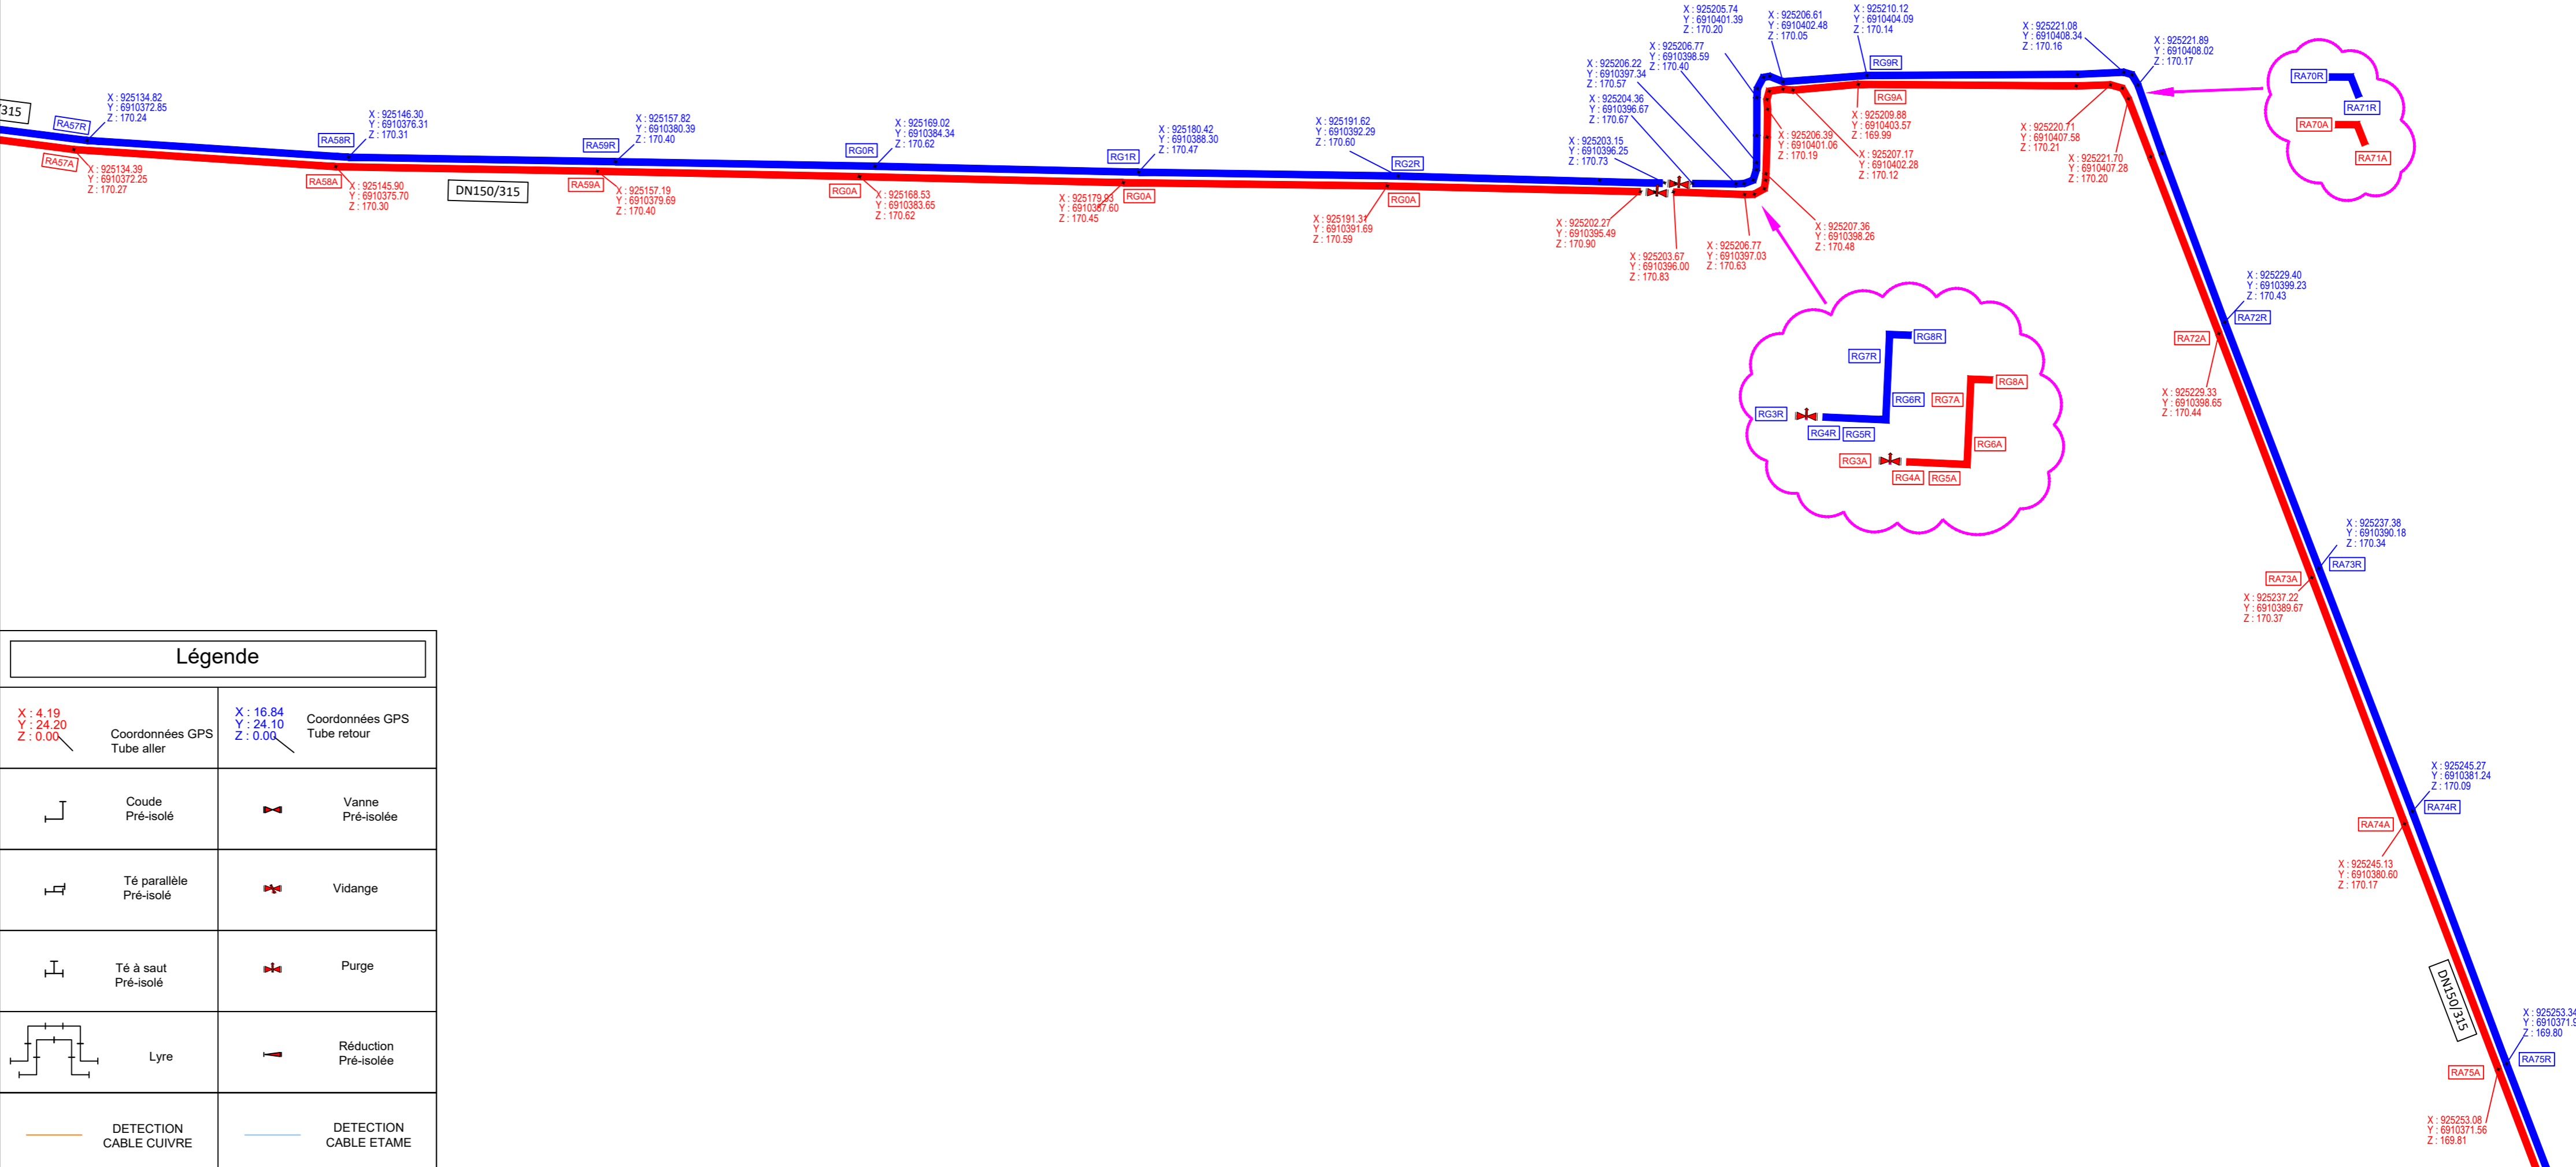

**Légende**

X : 4.19 Y : 24.20 Z : 0.00	Coordonnées GPS Tube aller	X : 16.84 Y : 24.10 Z : 0.00	Coordonnées GPS Tube retour
	Coude Pré-isolé		Vanne Pré-isolée
	Té parallèle Pré-isolé		Vidange
	Té à saut Pré-isolé		Purge
	Lyre		Réduction Pré-isolée
	DETECTION CABLE CUIVRE		DETECTION CABLE ETAME



H103 - TRANSMISSION DOCUMENTS17 - LOGOSICPNE ENERGIE.png

H103 - TRANSMISSION DOCUMENTS17 - LOGOSICPNE.png

H103 - TRANSMISSION DOCUMENTS17 - LOGOSMULLER TP.png

H103 - TRANSMISSION DOCUMENTS17 - LOGOSMULLER TP.png

**Groupement d'entreprises:**

**DEPARTEMENT DE LA MOSELLE**  
**VILLE DE ROMBAS**  
 Rue Raymond Mondon-Allée du Gai Logis

# PLAN DE RECOLEMENT

Zone Industrielle du Canal  
 54250 CHAMPIGNEULLES  
 Tél : 03 83 38 81 81  
 Fax : 03 83 31 21 40

Service	Dessiné par	Approuvé par	Date d'origine	Fichier
BE-CU	N.BLAYDA	E.LEHNERT	18/05/2021	plan Rec-ROMBAS.dwg

Ind	Date	Dessiné par	Vérifié par	Approuvé par	Modifications / Observations
0	18/05/2021	N.BLAYDA	C.MAQUA	E.LEHNERT	EMISSION ORIGINALE


**Prestation de relevé géoréférencé:**  
 MULLER TP  
 Zac Bellefontaine - Rue de la Promenade  
 57780 Roselange  
 N° de certification: 2017-08-024 / fin de validité: 21/08/2023

<b>Pression de calcul:</b>	<b>8 bars</b>	<b>Projection cartographique :</b>	<b>LAMBERT CC48</b>
<b>température de calcul :</b>	<b>110°C</b>	<b>Système altimétrique :</b>	<b>IGN 69</b>

Type de Plan:  APS  PRO  EXE  REC

Code rappel.	Code postal	Format	Echelle	N° Plan	Indice
15198	57120	880 x 300	1/200	05	0

CE PLAN EST LA PROPRIETE DE GNT, IL NE PEUT ETRE NI REPRODUIT, NI UTILISE SANS SON AUTORISATION

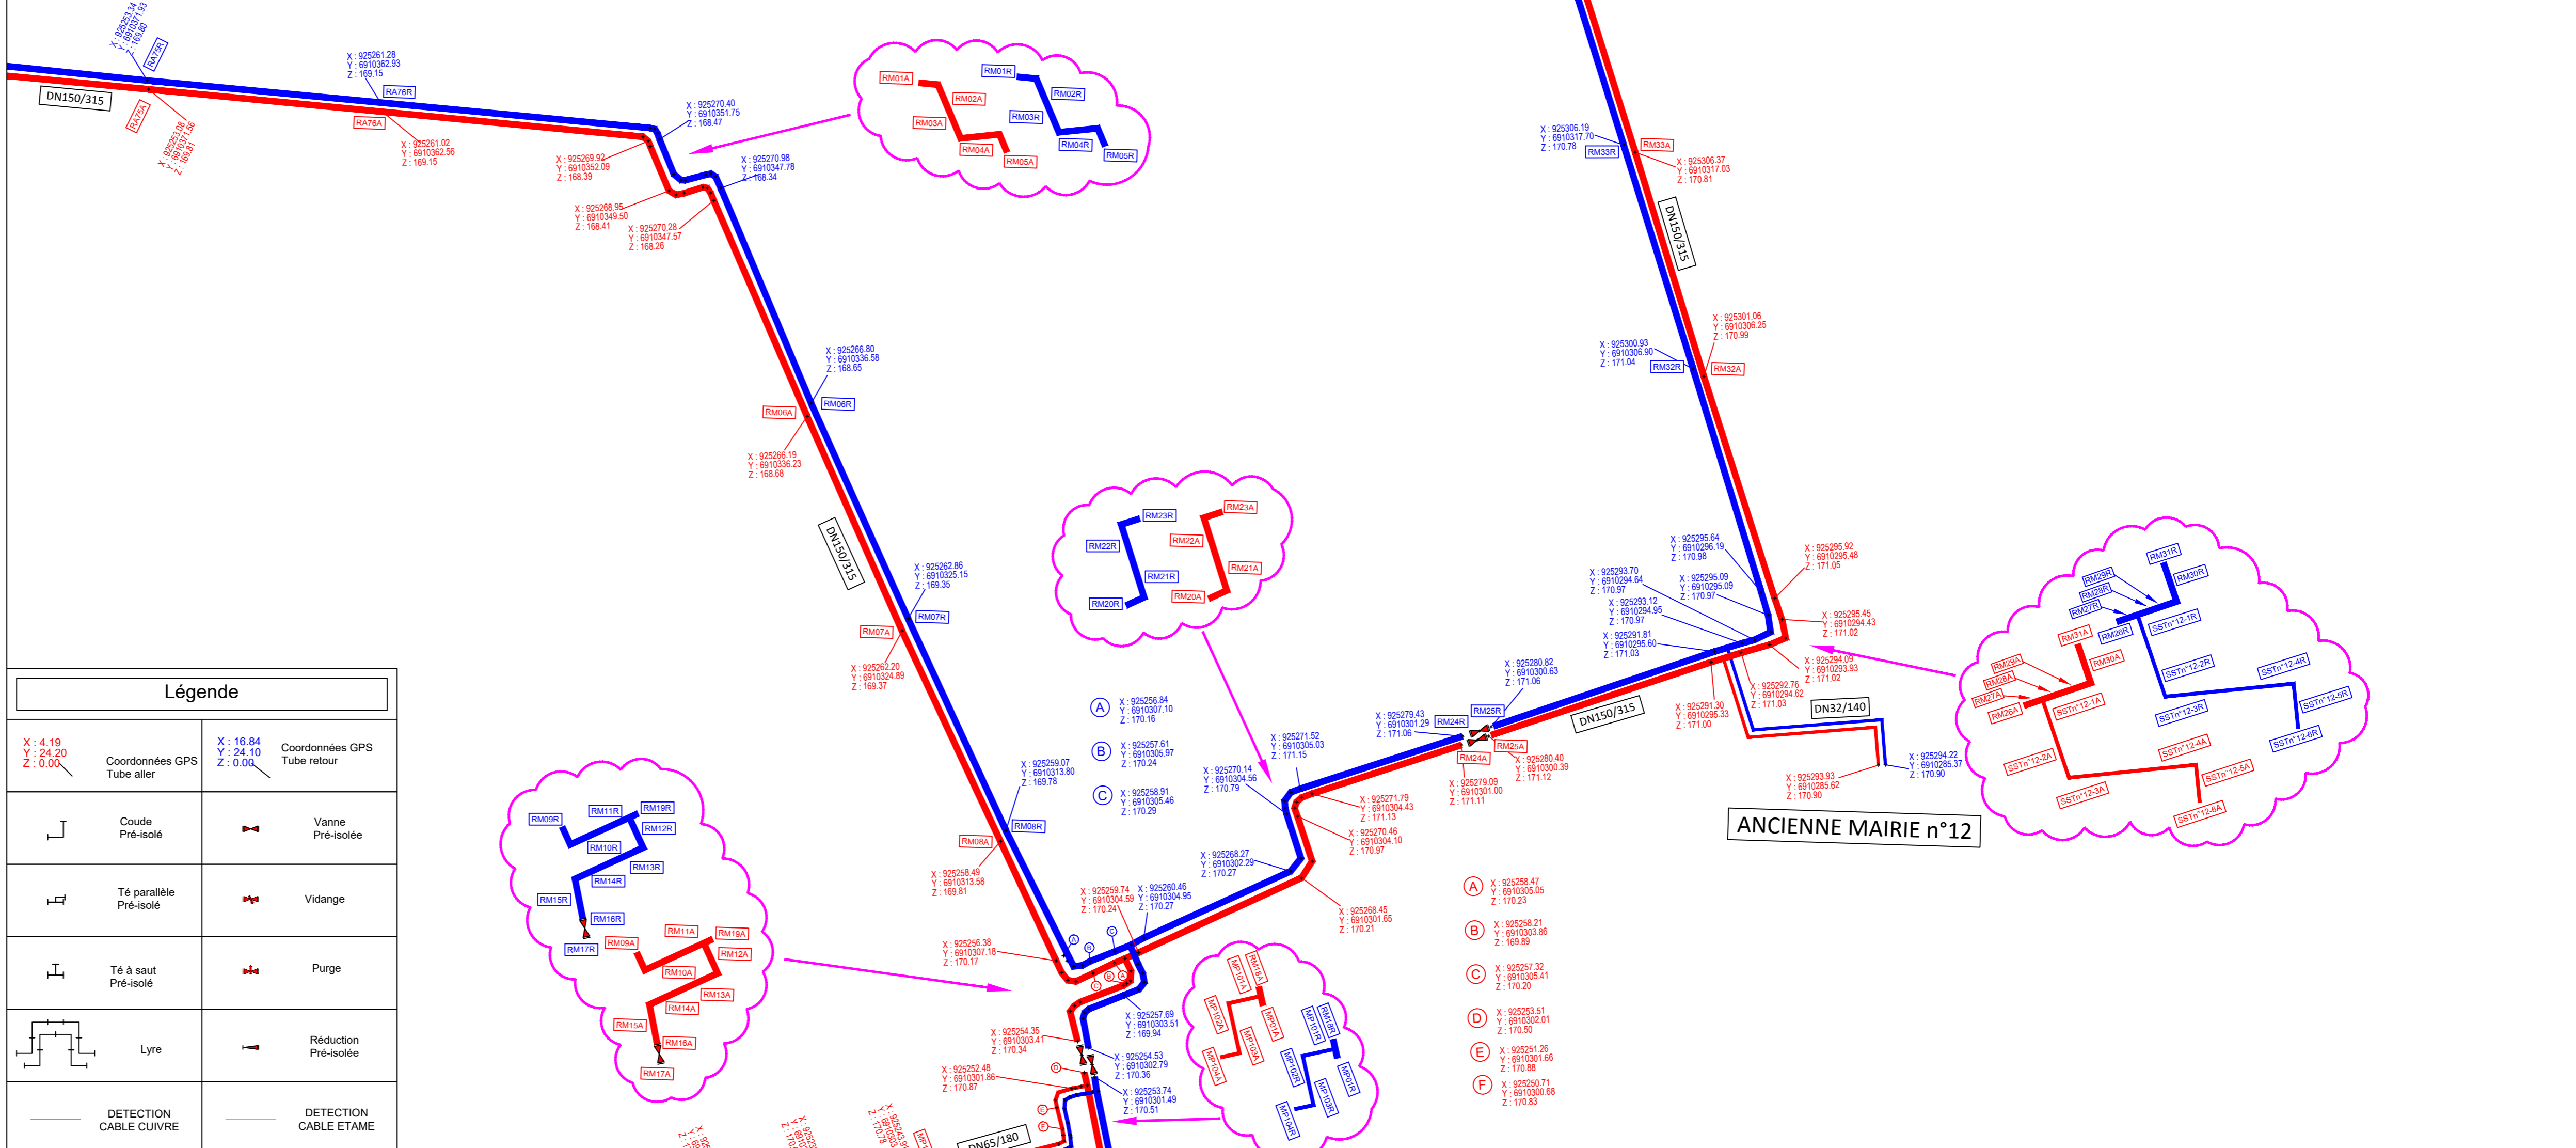

## Légende

X: 4.19 Y: 24.20 Z: 0.00	X: 16.84 Y: 24.10 Z: 0.00	Coordonnées GPS Tube aller	Coordonnées GPS Tube retour
		Coude Pré-isolé	Vanne Pré-isolée
		Té parallèle Pré-isolé	Vidange
		Té à saut Pré-isolé	Purge
		Lyre	Réduction Pré-isolée
		DETECTION CABLE CUIVRE	DETECTION CABLE ETAME

Groupement d'entreprises:

DEPARTEMENT DE LA MOSELLE  
VILLE DE ROMBAS  
AVENUE DU GENERAL DE GAULLE

# PLAN DE RECOLEMENT

Zone Industrielle du Canal  
54250 CHAMPIGNEULLES  
Tél : 03 83 38 81 81  
Fax : 03 83 31 21 40

Service	Dessiné par	Approuvé par	Date d'origine	Fichier
BE-CU	N.BLAYDA	E.LEHNERT	09/03/2022	plan Rec-ROMBAS.dwg

Ind	Date	Dessiné par	Vérifié par	Approuvé par	Modifications / Observations
0	09/03/2022	N.BLAYDA	C.MAGUA	E.LEHNERT	EMISSION ORIGINALE

Prestation de relevé géoréférencé:

MULLER TP  
Zac Bellefontaine - Rue de la Promenade  
5780 Rosselange  
N° de certification: 2017-08-024 / fin de validité: 21/08/2023


Pression de calcul:	8 bars	Projection cartographique :	LAMBERT CC48
température de calcul :	110°C	Système altimétrique :	IGN 69

Type de Plan:

APS  PRO  EXE  REC

Code rappel.	Code postal	Format	Echelle	N° Plan	Indice
15198	57120	855 x 300	1/200	06	0

CE PLAN EST LA PROPRIETE DE GNT, IL NE PEUT ETRE NI REPRODUIT, NI UTILISE SANS SON AUTORISATION

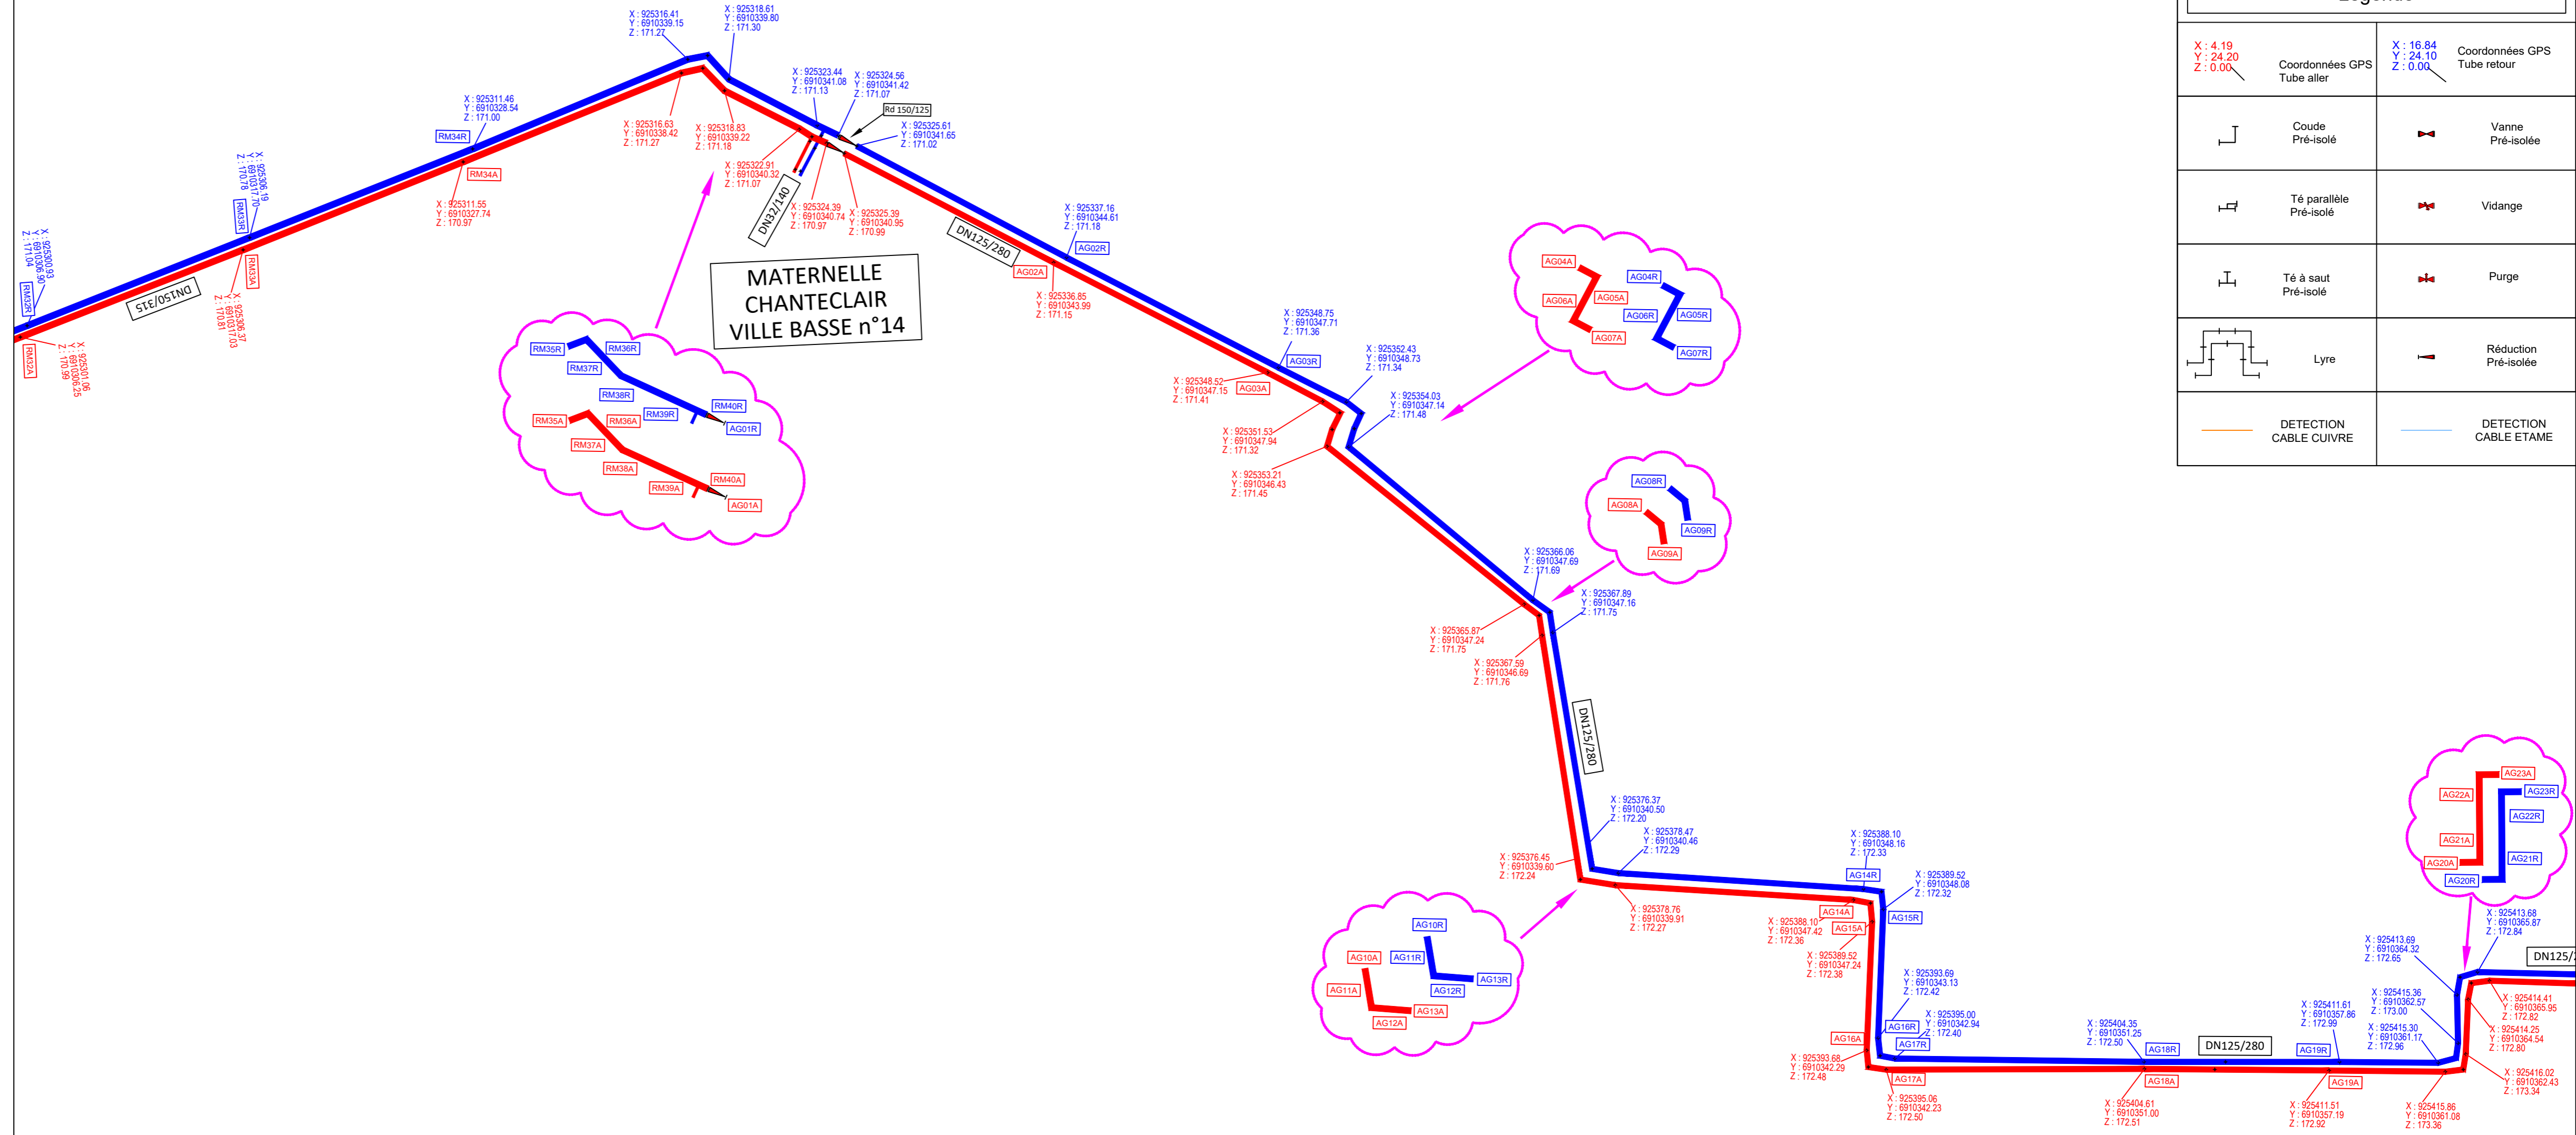

Légende			
X : 4.19 Y : 24.20 Z : 0.00	Coordonnées GPS Tube aller	X : 16.84 Y : 24.10 Z : 0.00	Coordonnées GPS Tube retour
	Coude Pré-isolé		Vanne Pré-isolée
	Té parallèle Pré-isolé		Vidange
	Té à saut Pré-isolé		Purge
	Lyre		Réduction Pré-isolée
	DETECTION CABLE CUIVRE		DETECTION CABLE ETAME



Groupement d'entreprises:

H103 - TRANSMISSION DOCUMENTS17 - LOGOENR ENERGIE.png

H103 - TRANSMISSION DOCUMENTS17 - LOGOENR TP.png

DEPARTEMENT DE LA MOSELLE  
VILLE DE ROMBAS  
RUE DE LA PAIX

# PLAN DE RECOLEMENT

Zone Industrielle du Canal  
54250 CHAMPIGNEULLES  
Tél : 03 83 38 81 81  
Fax : 03 83 31 21 40

Service	Dessiné par	Approuvé par	Date d'origine	Fichier
BE-CU	N.BLAYDA	E.LEHNERT	09/03/2022	plan Rec-ROMBAS.dwg

Ind	Date	Dessiné par	Vérifié par	Approuvé par	Modifications / Observations
0	09/03/2022	N.BLAYDA	C.MAQUA	E.LEHNERT	EMISSION ORIGINALE
1	07/06/2022	N.BLAYDA	C.MAQUA	E.LEHNERT	AJOUT PARTIE EN AERIEN


Prestation de relevé géoréférencé:  
MULLER TP  
Zac Bellefontaine - Rue de la Promenade  
57780 Rosalange  
N° de certification: 2017-08-024 / fin de validité: 21/08/2023

Pression de calcul:	8 bars	Projection cartographique :	LAMBERT CC48
température de calcul :	110°C	Système altimétrique :	IGN 69

Type de Plan:  APS  PRO  EXE  REC

Code rappel.	Code postal	Format	Echelle	N° Plan	Indice
15198	57120	1075 x 335	1/200	07	1

CE PLAN EST LA PROPRIETE DE GNT, IL NE PEUT ETRE NI REPRODUIT, NI UTILISE SANS SON AUTORISATION

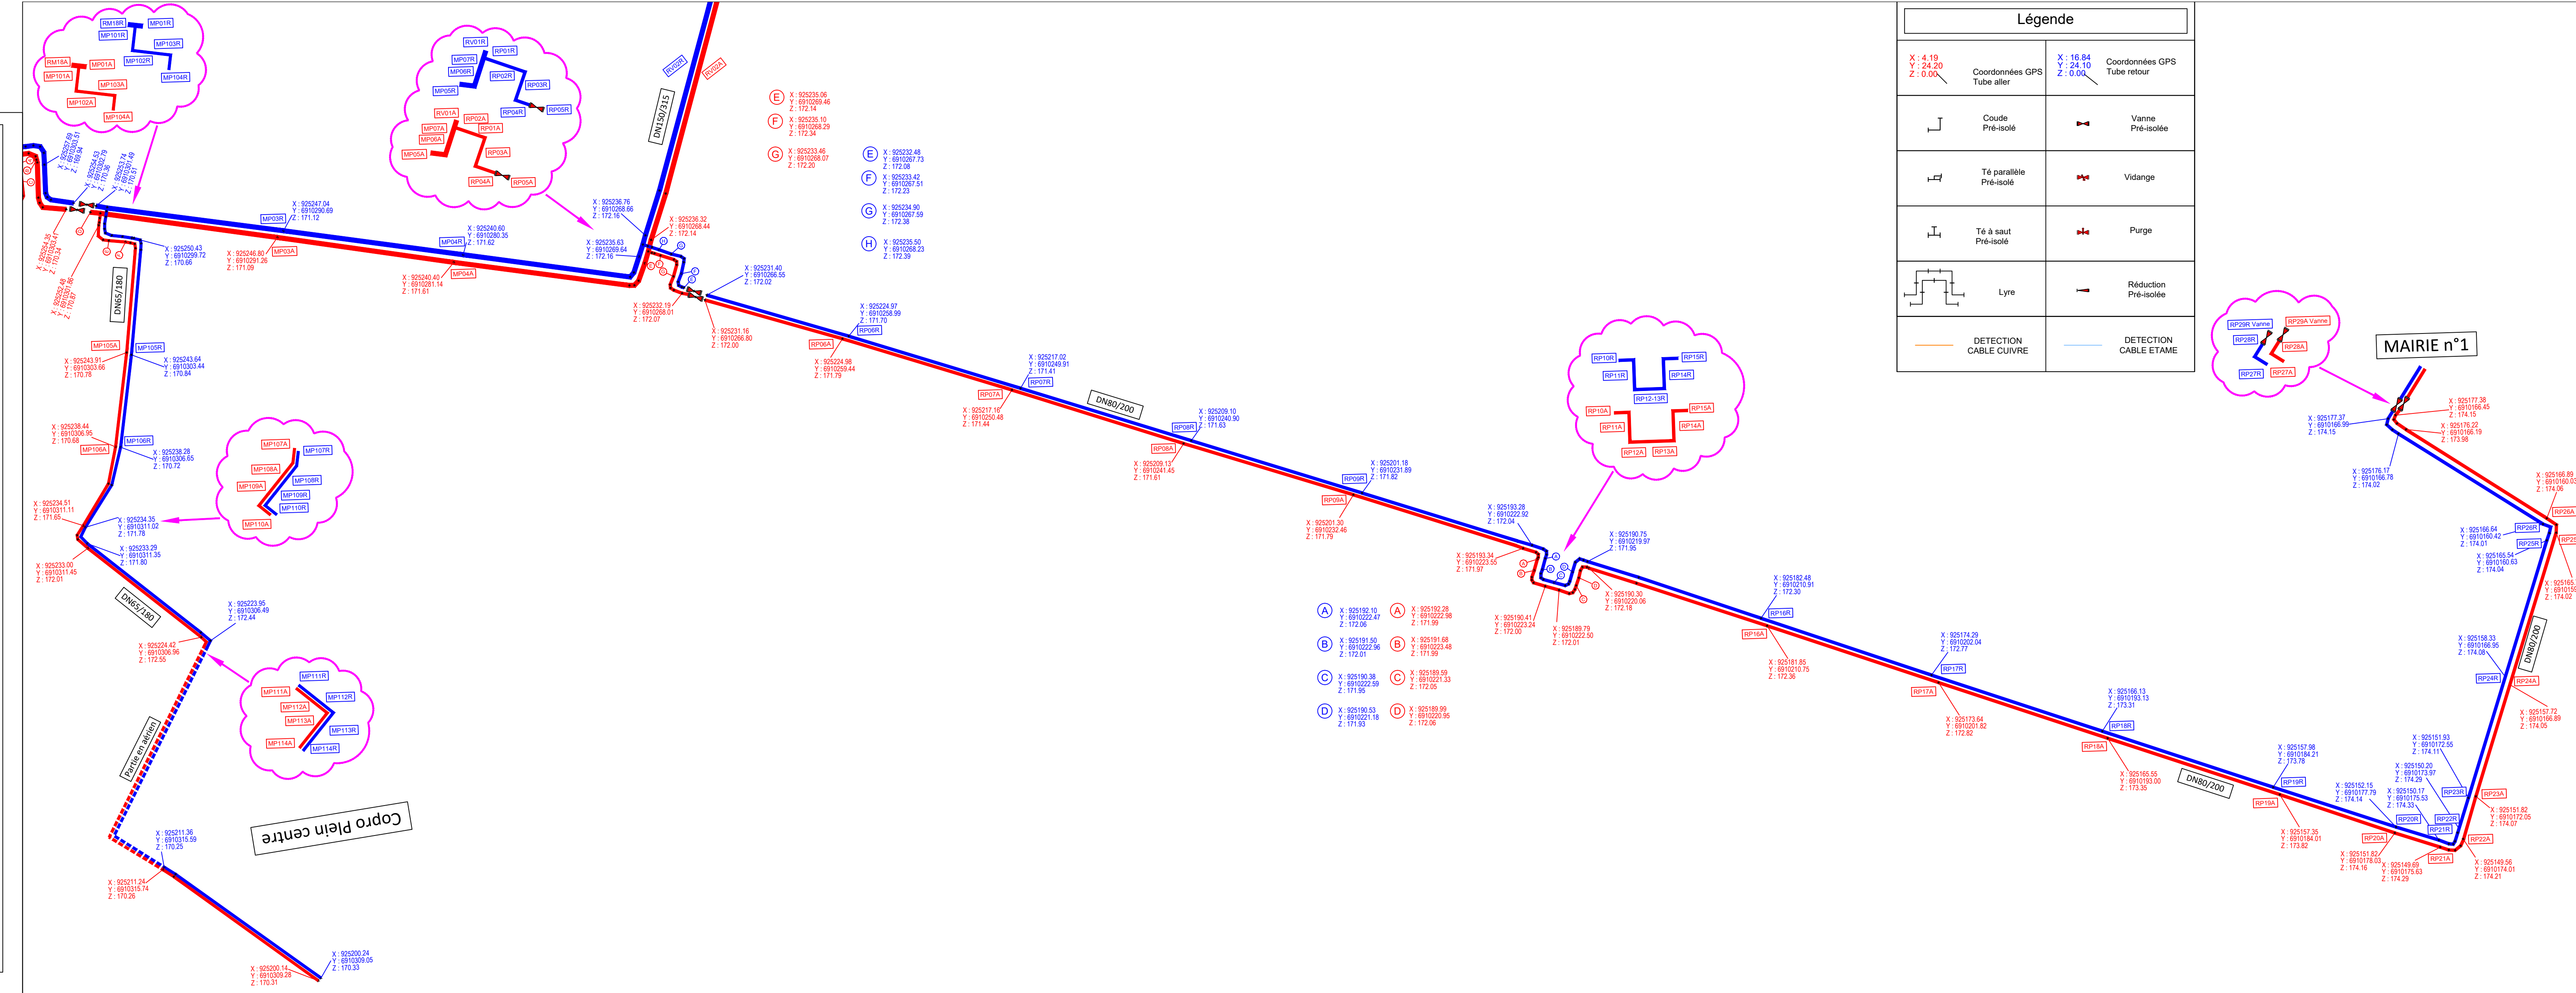

**Légende**

X : 4.19 Y : 24.20 Z : 0.00	Coordonnées GPS Tube aller	X : 16.84 Y : 24.10 Z : 0.00	Coordonnées GPS Tube retour
	Coude Pré-isolé		Vanne Pré-isolée
	Té parallèle Pré-isolé		Vidange
	Té à saut Pré-isolé		Purge
	Lyre		Réduction Pré-isolée
	DETECTION CABLE CUIVRE		DETECTION CABLE ETAME

- (A) X : 925192.10  
Y : 6910222.47  
Z : 172.06
- (B) X : 925191.50  
Y : 6910222.96  
Z : 172.01
- (C) X : 925190.38  
Y : 6910222.59  
Z : 171.95
- (D) X : 925190.63  
Y : 6910221.18  
Z : 171.93
- (A) X : 925192.28  
Y : 6910222.98  
Z : 171.99
- (B) X : 925191.68  
Y : 6910223.48  
Z : 171.99
- (C) X : 925189.59  
Y : 6910221.33  
Z : 172.05
- (D) X : 925189.99  
Y : 6910220.95  
Z : 172.06

H:\03 - TRANSMISSION DOCUMENTS\17 - LOGO\GNT ENERGIE.png

H:\03 - TRANSMISSION DOCUMENTS\17 - LOGO\SEM.png

H:\03 - TRANSMISSION DOCUMENTS\17 - LOGO\MULLER TP.png

**Groupement d'entreprises:**

**DEPARTEMENT DE LA MOSELLE  
VILLE DE ROMBAS  
RUE DE VERSAILLES**

**PLAN DE RECOLEMENT**

Zone Industrielle du Canal  
54250 CHAMPIGNEULLES  
Tél : 03 83 38 81 81  
Fax : 03 83 31 21 40

Service	Dessiné par	Approuvé par	Date d'origine	Fichier
BE-CU	N.BLAYDA	E.LEHNERT	09/03/2022	plan Rec-ROMBAS.dwg

Ind	Date.	Dessiné par	Vérfié par	Approuvé par	Modifications / Observations
0	09/03/2022	N.BLAYDA	C.MAGUA	E.LEHNERT	EMISSION ORIGINALE

**Prestation de relevé géoréférencé:**  
MULLER TP  
Zac Bellefontaine - Rue de la Promenade  
57780 Rosselange  
N° de certification: 2017-08-024 / fin de validité: 21/08/2023

<b>Pression de calcul:</b>	<b>8 bars</b>	<b>Projection cartographique :</b>	<b>LAMBERT CC48</b>
<b>température de calcul :</b>	<b>110°C</b>	<b>Système altimétrique :</b>	<b>IGN 69</b>




Type de Plan:  APS  PRO  EXE  REC

Code rappel.	Code postal	Format	Echelle	N° Plan	Indice
15198	57120	885 x 300	1/200	08	0

CE PLAN EST LA PROPRIETE DE GNT, IL NE PEUT ETRE NI REPRODUIT, NI UTILISE SANS SON AUTORISATION

**Légende**

X : 4.19 Y : 24.20 Z : 0.00	Coordonnées GPS Tube aller	X : 16.84 Y : 24.10 Z : 0.00	Coordonnées GPS Tube retour
	Coude Pré-isolé		Vanne Pré-isolée
	Té parallèle Pré-isolé		Vidange
	Té à saut Pré-isolé		Purge
	Lyre		Réduction Pré-isolée
	DETECTION CABLE CUIVRE		DETECTION CABLE ETAME

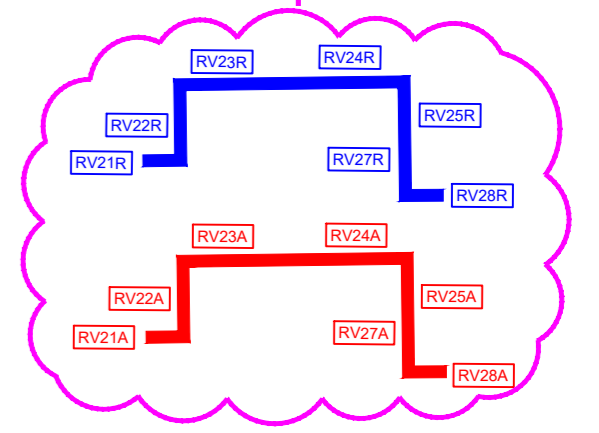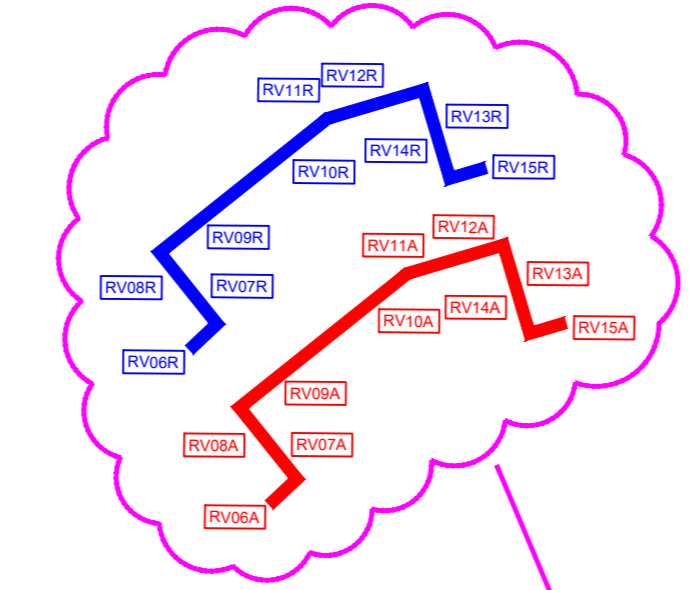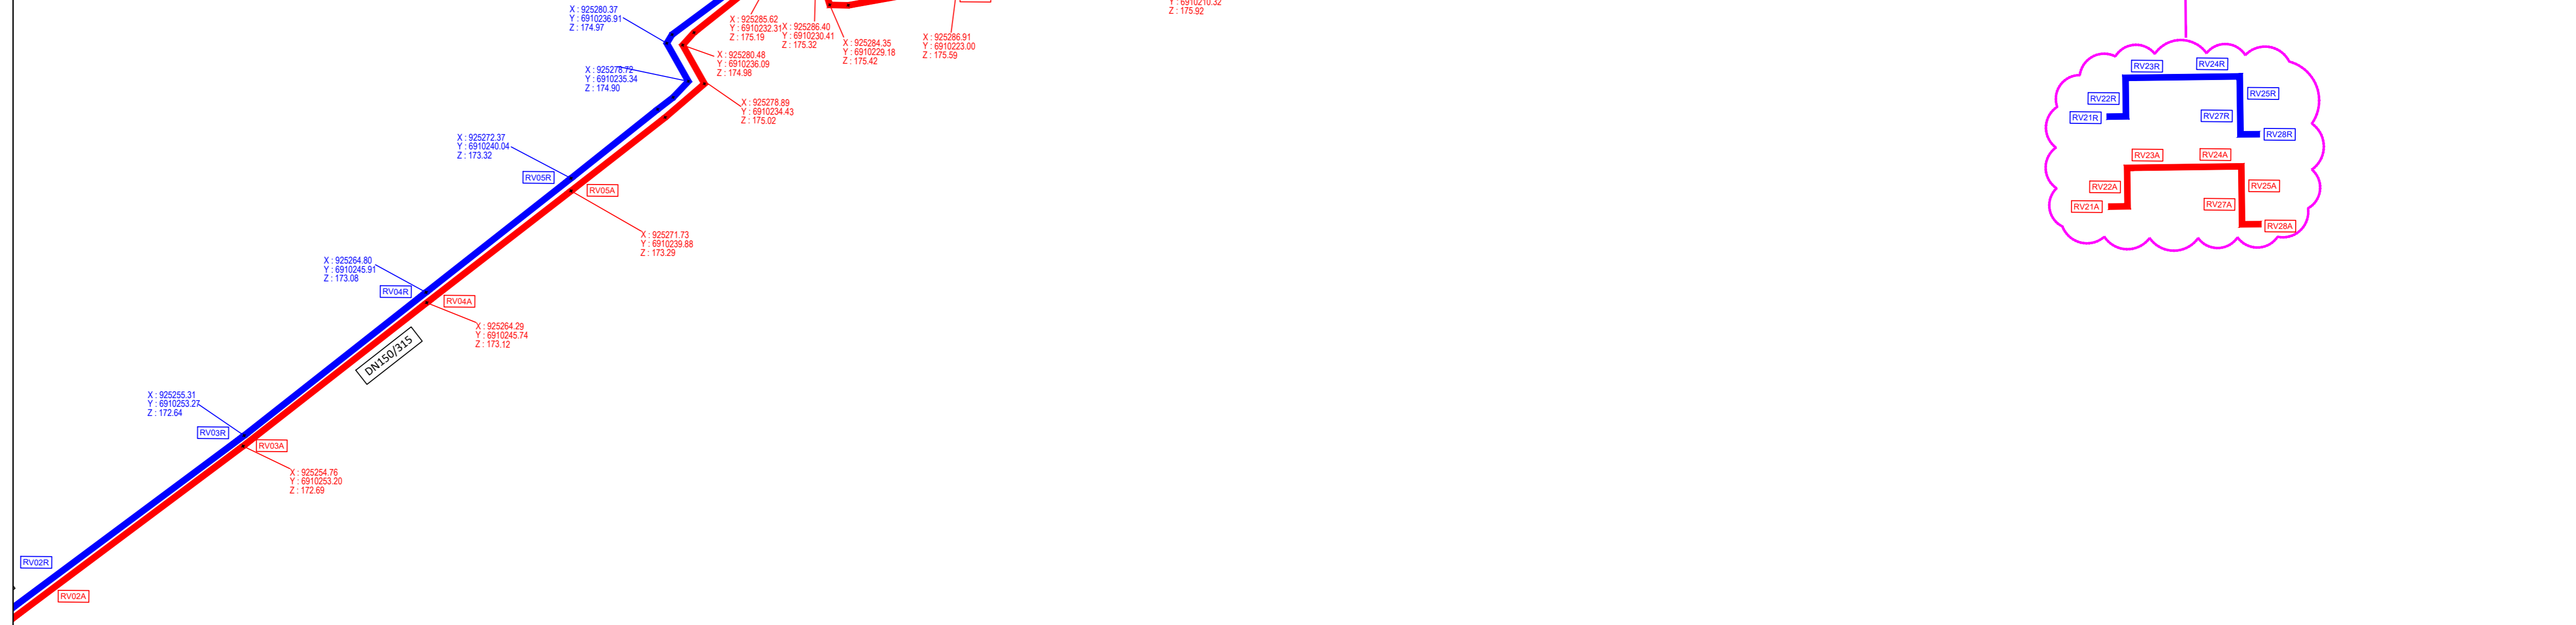



Groupement d'entreprises:

**DEPARTEMENT DE LA MOSELLE**  
**VILLE DE ROMBAS**  
 Rue de Versailles-Rue Gustave Charpentier  
 Rue soeur Pierre Stanislas

# PLAN DE RECOLEMENT

Zone Industrielle du Canal  
 54250 CHAMPIGNEULLES  
 Tél : 03 83 38 81 81  
 Fax : 03 83 31 21 40

Service	Dessiné par	Approuvé par	Date d'origine	Fichier
BE-CU	N.BLAYDA	E.LEHNERT	09/03/2022	plan Rec-ROMBAS.dwg

Ind	Date.	Dessiné par	Vérifié par	Approuvé par	Modifications / Observations
0	09/03/2022	N.BLAYDA	C.MAQUA	E.LEHNERT	EMISSION ORIGINALE


Prestation de relevé géoréférencé:  
 MULLER TP  
 Zac Bellefontaine - Rue de la Promenade  
 57780 Rosselange  
 N° de certification: 2017-08-024 / fin de validité: 21/08/2023

Pression de calcul:	8 bars	Projection cartographique :	LAMBERT CC48
température de calcul :	110°C	Système altimétrique :	IGN 69

Type de Plan:  APS  PRO  EXE  REC

Code rappel.	Code postal	Format	Echelle	N° Plan	Indice
15198	57120	880 x 300	1/200	09	0

CE PLAN EST LA PROPRIETE DE GNT, IL NE PEUT ETRE NI REPRODUIT, NI UTILISE SANS SON AUTORISATION

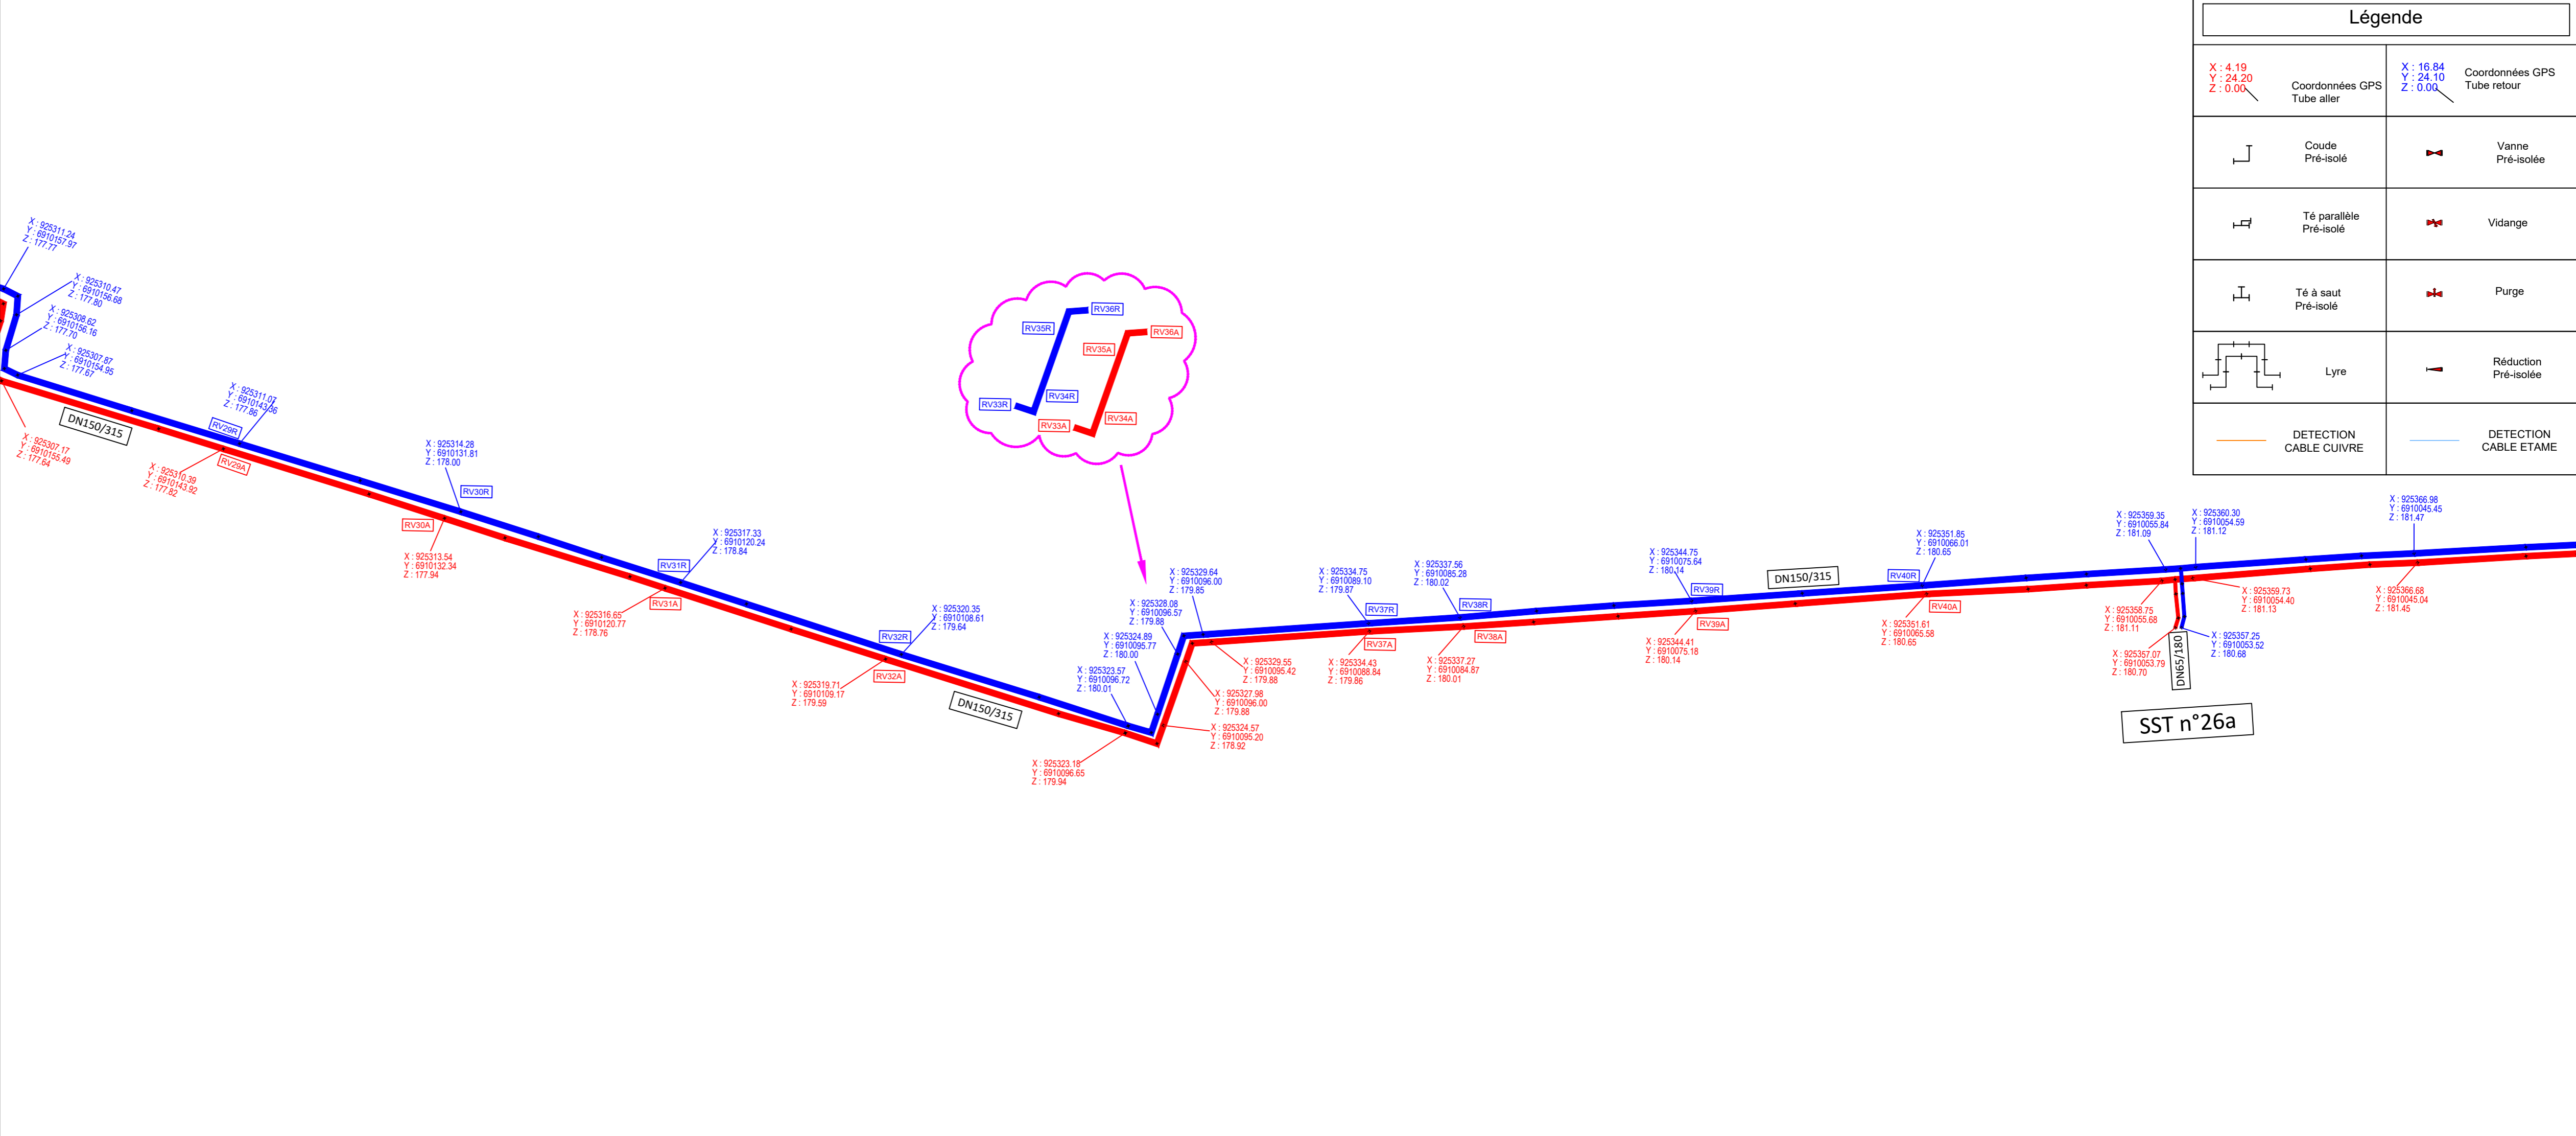


**DEPARTEMENT DE LA MOSELLE**  
**VILLE DE ROMBAS**

Rue Jules Massenet-Rue Gustave Charpentier

**PLAN DE RECOLEMENT**

Zone Industrielle du Canal  
 54250 CHAMPIGNEULLES  
 Tél : 03 83 38 81 81  
 Fax : 03 83 31 21 40

Service	Dessiné par	Approuvé par	Date d'origine	Fichier
BE-CU	N.BLAYDA	E.LEHNERT	09/03/2022	plan Rec-ROMBAS.dwg

Ind	Date	Dessiné par	Vérifié par	Approuvé par	Modifications / Observations
0	09/03/2022	N.BLAYDA	C.MAQUA	E.LEHNERT	EMISSION ORIGINALE
1	07/06/2022	N.BLAYDA	C.MAQUA	E.LEHNERT	AJOUT PARTIE EN AERIEN

Prestation de relevé géoréférencé:


MULLER TP  
 Zac Bellefontaine - Rue de la Promenade  
 57760 Rosellelange  
 N° de certification: 2017-08-024 / fin de validité: 21/08/2023

Pression de calcul:	8 bars	Projection cartographique :	LAMBERT CC48
température de calcul :	110°C	Système altimétrique :	IGN 69

Type de Plan:  APS  PRO  EXE  REC

Code rappel.	Code postal	Format	Echelle	N° Plan	Indice
15198	57120	1100 x 300	1/200	10	1

CE PLAN EST LA PROPRIETE DE GNT, IL NE PEUT ETRE NI REPRODUIT, NI UTILISE SANS SON AUTORISATION

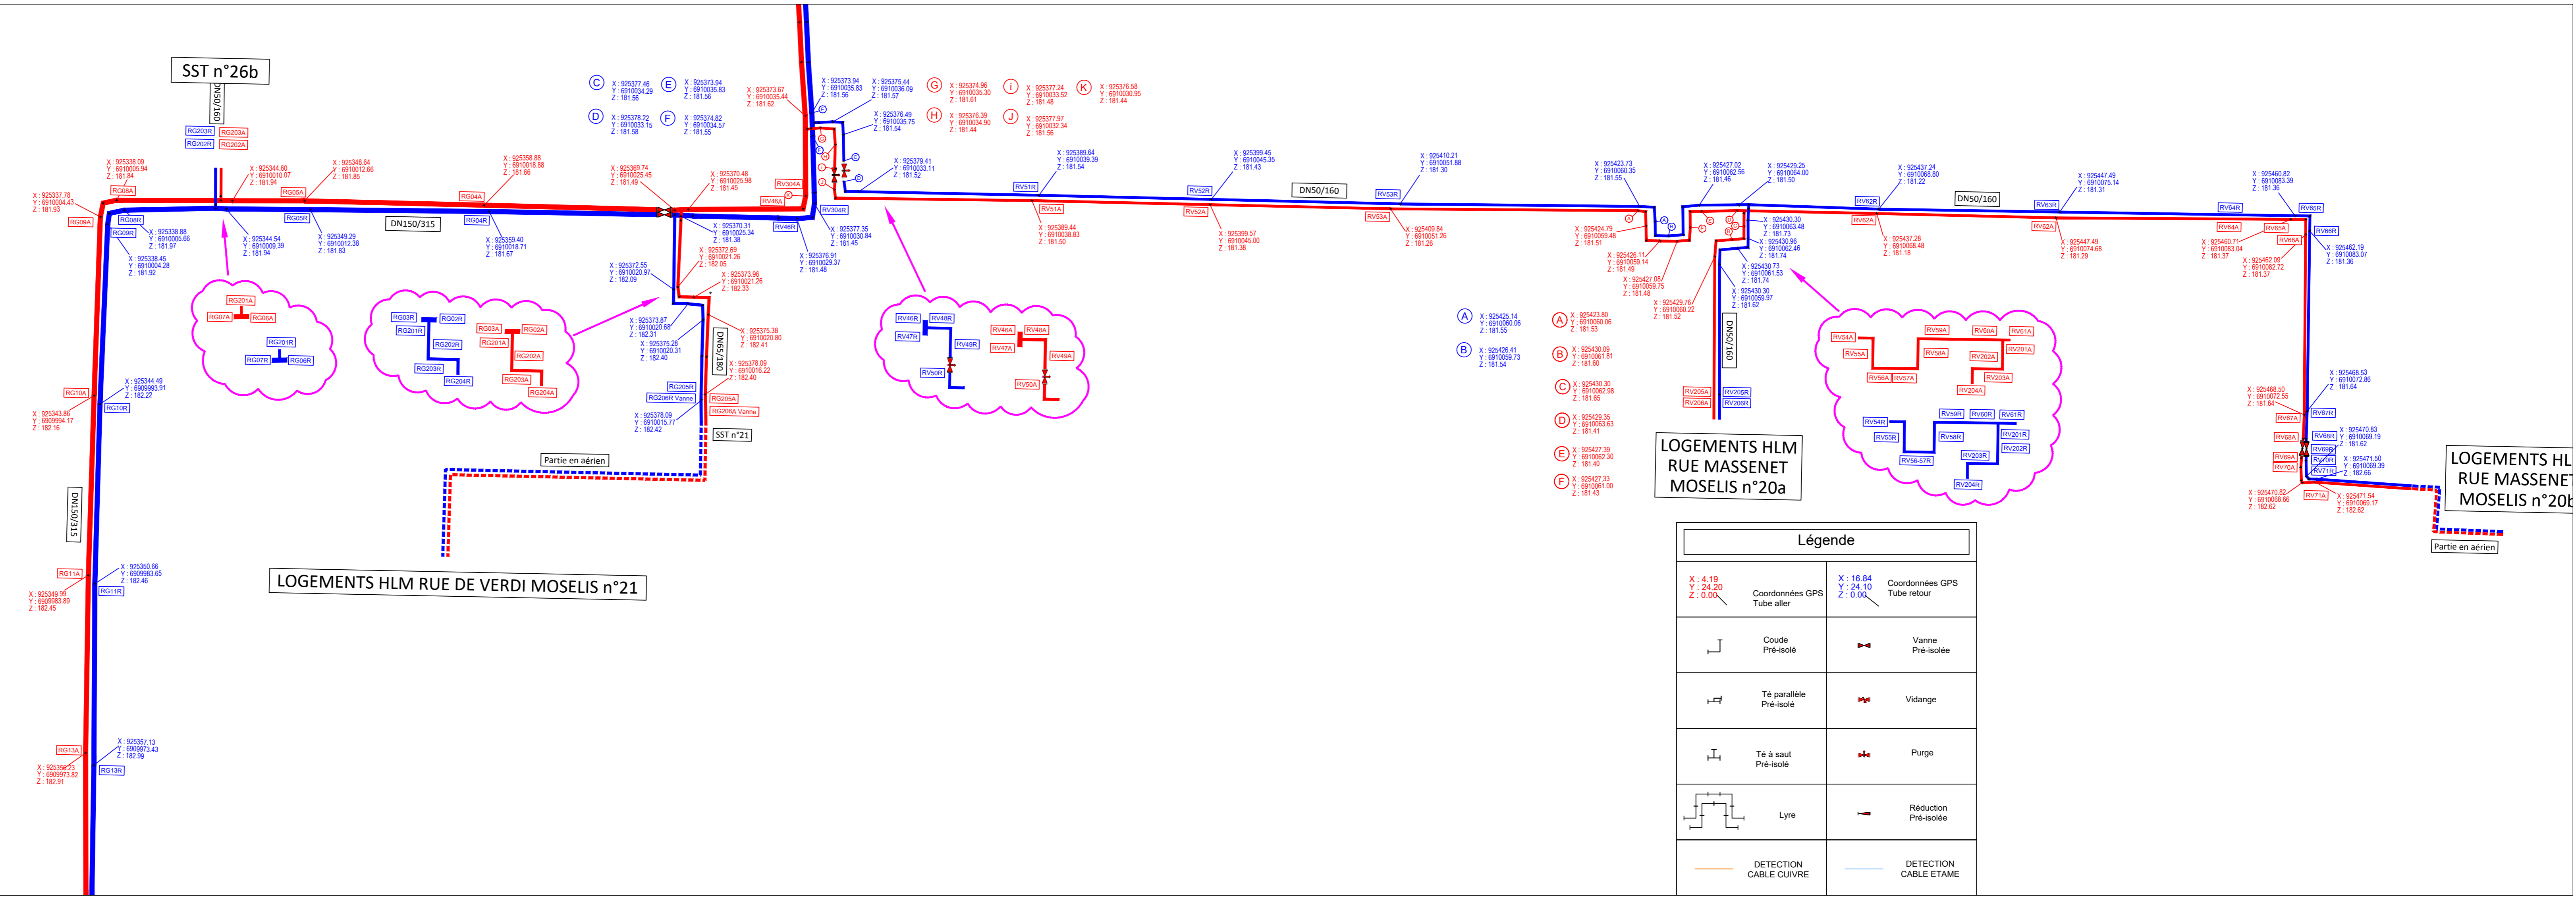

- (A) X: 925425.14  
Y: 6910060.06  
Z: 181.55
- (B) X: 925426.41  
Y: 6910059.73  
Z: 181.54
- (C) X: 925430.30  
Y: 6910062.98  
Z: 181.65
- (D) X: 925429.35  
Y: 6910063.63  
Z: 181.41
- (E) X: 925427.39  
Y: 6910062.30  
Z: 181.40
- (F) X: 925427.33  
Y: 6910061.00  
Z: 181.43
- (G) X: 925374.96  
Y: 6910035.30  
Z: 181.61
- (H) X: 925376.39  
Y: 6910034.90  
Z: 181.44
- (I) X: 925377.24  
Y: 6910033.52  
Z: 181.56
- (J) X: 925377.97  
Y: 6910032.34  
Z: 181.56
- (K) X: 925376.58  
Y: 6910030.95  
Z: 181.44

**LOGEMENTS HLM**  
**RUE MASSENET**  
**MOSELIS n°20a**

**LOGEMENTS HLM**  
**RUE MASSENET**  
**MOSELIS n°20b**

Légende	
X : 4.19 Y : 24.20 Z : 0.00	Coordonnées GPS Tube aller
X : 16.84 Y : 24.10 Z : 0.00	Coordonnées GPS Tube retour
	Coude Pré-isolé
	Vanne Pré-isolée
	Té parallèle Pré-isolé
	Vidange
	Té à saut Pré-isolé
	Purge
	Lyre
	Réduction Pré-isolée
	DETECTION CABLE CUIVRE
	DETECTION CABLE ETAME

H:\03 - TRANSMISSION DOCUMENTS\17 - LOGOS\BORN ENEERGIE.png

H:\03 - TRANSMISSION DOCUMENTS\17 - LOGOS\MULLER TP.png

H:\03 - TRANSMISSION DOCUMENTS\17 - LOGOS\MULLER TP.png

Groupement d'entreprises:

**DEPARTEMENT DE LA MOSELLE  
VILLE DE ROMBAS**

**Rue de Villers-Rue Claude Debussy  
Rue Gustave Charpentier**

**PLAN DE RECOLEMENT**

Zone Industrielle du Canal  
54250 CHAMPIGNEULLES  
Tél : 03 83 38 81 81  
Fax : 03 83 31 21 40

Service	Dessiné par	Approuvé par	Date d'origine	Fichier
BE-CU	N.BLAYDA	E.LEHNERT	09/03/2022	plan Rec-ROMBAS.dwg

Ind	Date	Dessiné par	Vérifié par	Approuvé par	Modifications / Observations
0	09/03/2022	N.BLAYDA	C.MAQUA	E.LEHNERT	EMISSION ORIGINALE

Prestation de relevé géoréférencé:

MULLER TP  
Zac Bellefontaine - Rue de la Promenade  
57780 Rosselange  
N° de certification: 2017-08-024 / fin de validité: 21/08/2023

Pression de calcul:	8 bars	Projection cartographique :	LAMBERT CC48
température de calcul :	110°C	Système altimétrique :	IGN 69


Type de Plan:  APS  PRO  EXE  REC

Code rappel.	Code postal	Format	Echelle	N° Plan	Indice
15198	57120	630 x 300	1/200	11	0

CE PLAN EST LA PROPRIETE DE GNT, IL NE PEUT ETRE NI REPRODUIT, NI UTILISE SANS SON AUTORISATION

**Légende**

X : 4.19 Y : 24.20 Z : 0.00	Coordonnées GPS Tube aller	X : 16.84 Y : 24.10 Z : 0.00	Coordonnées GPS Tube retour
	Coude Pré-isolé		Vanne Pré-isolée
	Té parallèle Pré-isolé		Vidange
	Té à saut Pré-isolé		Purge
	Lyre		Réduction Pré-isolée
	DETECTION CABLE CUIVRE		DETECTION CABLE ETAME

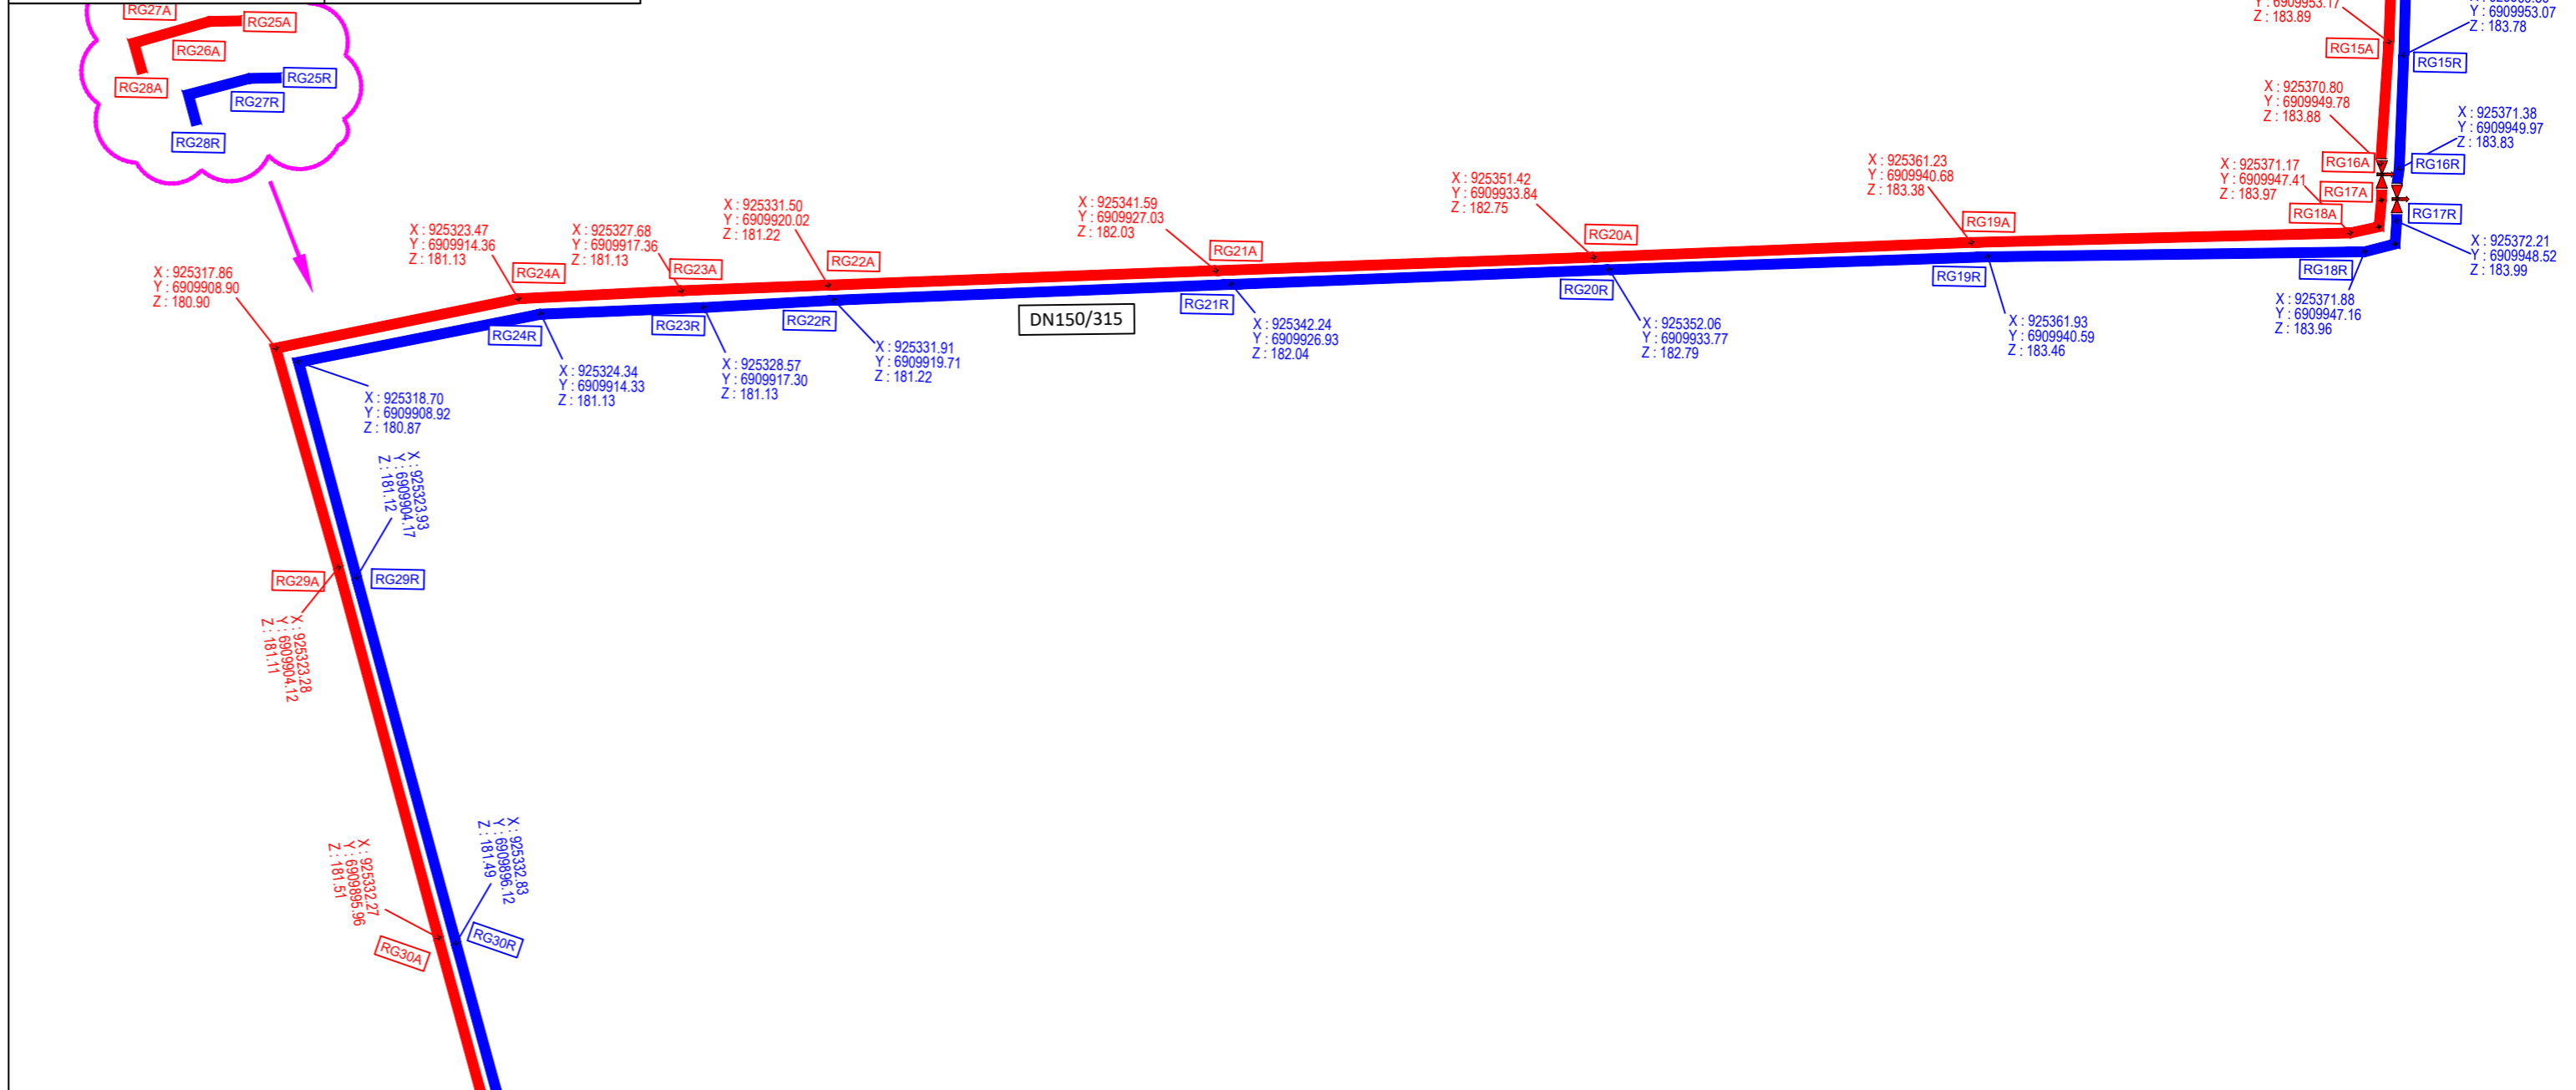



Groupement d'entreprises:

H103 - TRANSMISSION DOCUMENTS117 - LOGOEMER.png

H103 - TRANSMISSION DOCUMENTS117 - LOGOSMULLER TP.png

H103 - TRANSMISSION DOCUMENTS117 - LOGOSMULLER TP.png

**DEPARTEMENT DE LA MOSELLE**  
**VILLE DE ROMBAS**  
 RUE DE VILLERS  
 RUE DU PAIN BENIT

**PLAN DE RECOLEMENT**

Zone Industrielle du Canal  
 54250 CHAMPIGNEULLES  
 Tél : 03 83 38 81 81  
 Fax : 03 83 31 21 40

Service	Dessiné par	Approuvé par	Date d'origine	Fichier
BE-CU	N.BLAYDA	E.LEHNERT	09/03/2022	plan Rec-ROMBAS.dwg

Ind	Date.	Dessiné par	Vérifié par	Approuvé par	Modifications / Observations
0	09/03/2022	N.BLAYDA	C.MAQUIA	E.LEHNERT	EMISSION ORIGINALE

Prestation de relevé géoréférencé:  
 MULLER TP  
 Zac Bellefontaine - Rue de la Promenade  
 57780 Roselange  
 N°de certification: 2017-08-024 / fin de validité: 21/08/2023


Pression de calcul:	8 bars	Projection cartographique :	LAMBERT CC48
température de calcul :	110°C	Système altimétrique :	IGN 69

Type de Plan:

APS  PRO  EXE  REC

Code rappel.	Code postal	Format	Echelle	N° Plan	Indice
15198	57120	890 x 300	1/200	12	0

CE PLAN EST LA PROPRIETE DE GNT, IL NE PEUT ETRE NI REPRODUIT, NI UTILISE SANS SON AUTORISATION

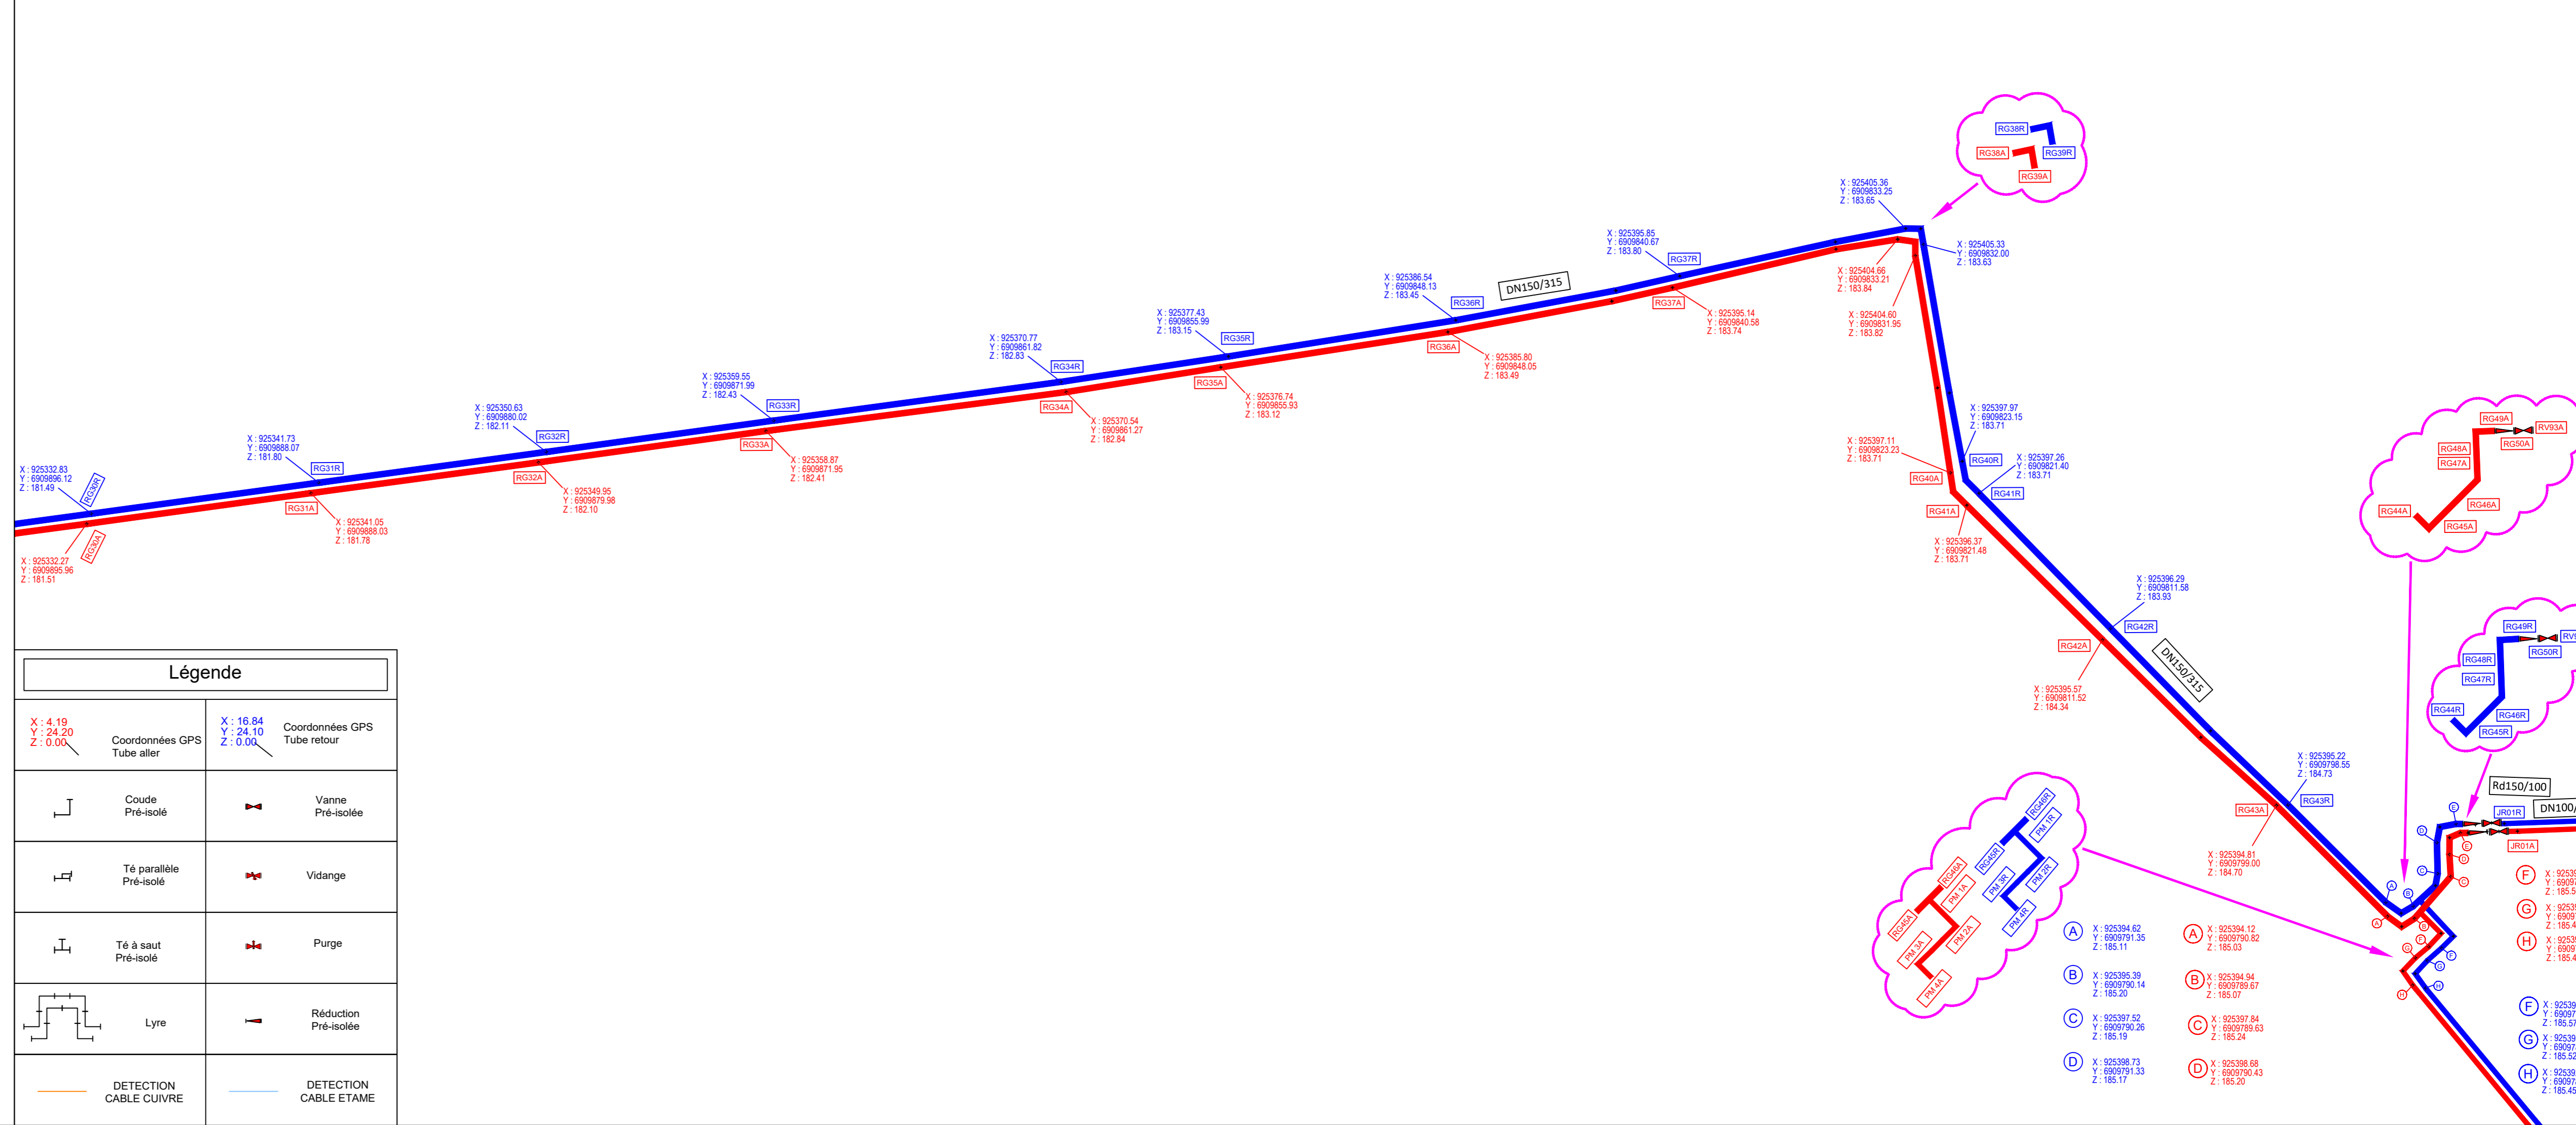

**Légende**

X : 4.19 Y : 24.20 Z : 0.00	Coordonnées GPS Tube aller	X : 16.84 Y : 24.10 Z : 0.00	Coordonnées GPS Tube retour
	Coude Pré-isolé		Vanne Pré-isolée
	Té parallèle Pré-isolé		Vidange
	Té à saut Pré-isolé		Purge
	Lyre		Réduction Pré-isolée
	DETECTION CABLE CUIVRE		DETECTION CABLE ETAME

H103 - TRANSMISSION DOCUMENTS17 - LOGOS/ENERGIE.png

H103 - TRANSMISSION DOCUMENTS17 - LOGOS/ENERGIE.png

H103 - TRANSMISSION DOCUMENTS17 - LOGOS/MULLER TP.png

H103 - TRANSMISSION DOCUMENTS17 - LOGOS/MULLER TP.png

**DEPARTEMENT DE LA MOSELLE**  
**VILLE DE ROMBAS**

**RUE DE VERSAILLES**  
**RUE GUSTAVE CHARPENTIER**

**PLAN DE RECOLEMENT**

Zone Industrielle du Canal  
 54250 CHAMPIGNEULLES  
 Tél : 03 83 38 81 81  
 Fax : 03 83 31 21 40

Service	Dessiné par	Approuvé par	Date d'origine	Fichier
BE-CU	N.BLAYDA	E.LEHNERT	09/03/2022	plan Rec-ROMBAS.dwg

Ind	Date	Dessiné par	Vérfié par	Approuvé par	Modifications / Observations
0	09/03/2022	N.BLAYDA	C.MAQUA	E.LEHNERT	EMISSION ORIGINALE
1	07/06/2022	N.BLAYDA	C.MAQUA	E.LEHNERT	AJOUT PARTIE EN AERIEN


Prestation de relevé géoréférencé:  
 MULLER TP  
 Zac Bellefontaine - Rue de la Promenade  
 57780 Rosselange  
 N° de certification: 2017-08-024 / fin de validité: 21/08/2023

Pression de calcul:	8 bars	Projection cartographique :	LAMBERT CC48
température de calcul :	110°C	Système altimétrique :	IGN 69

Type de Plan:  APS  PRO  EXE  REC

Code rappel.	Code postal	Format	Echelle	N° Plan	Indice
15198	57120	880 x 300	1/200	13	1

CE PLAN EST LA PROPRIETE DE GNT, IL NE PEUT ETRE NI REPRODUIT, NI UTILISE SANS SON AUTORISATION

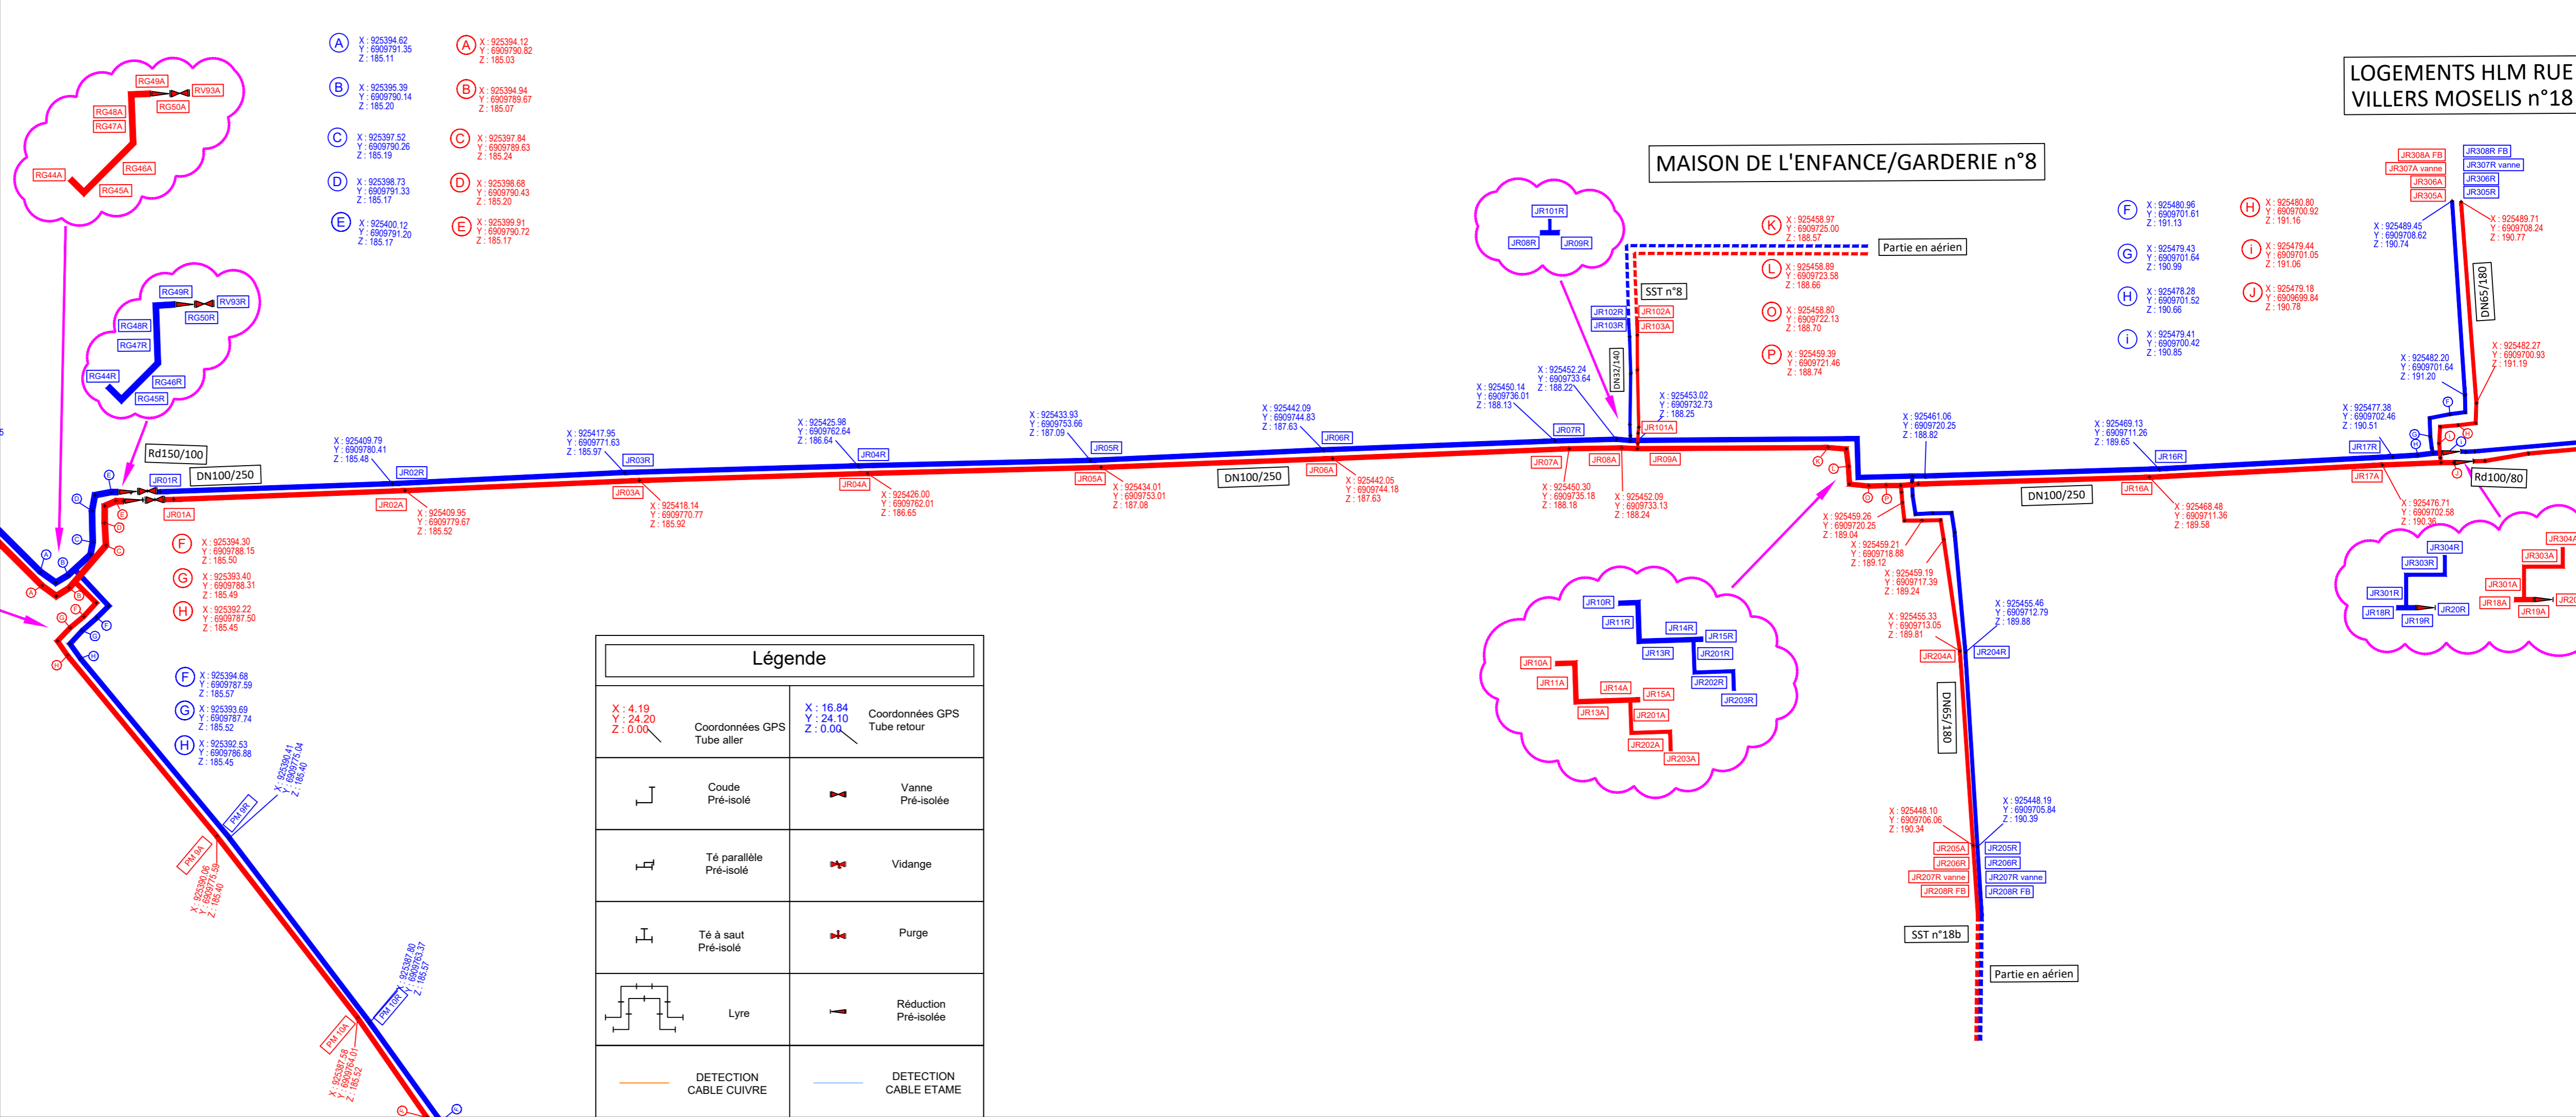


- (A) X : 925394.62  
Y : 6909791.35  
Z : 185.11
- (B) X : 925395.39  
Y : 6909790.14  
Z : 185.20
- (C) X : 925397.52  
Y : 6909790.26  
Z : 185.19
- (D) X : 925398.73  
Y : 6909791.33  
Z : 185.17
- (E) X : 925400.12  
Y : 6909791.20  
Z : 185.17
- (A) X : 925394.12  
Y : 6909790.82  
Z : 185.03
- (B) X : 925394.94  
Y : 6909789.67  
Z : 185.07
- (C) X : 925397.84  
Y : 6909789.63  
Z : 185.24
- (D) X : 925398.68  
Y : 6909790.43  
Z : 185.20
- (E) X : 925399.91  
Y : 6909790.72  
Z : 185.17

**MAISON DE L'ENFANCE/GARDERIE n°8**

**LOGEMENTS HLM RUE VILLERS MOSELIS n°18**

**Légende**

X : 4.19 Y : 24.20 Z : 0.00	Coordonnées GPS Tube aller	X : 16.84 Y : 24.10 Z : 0.00	Coordonnées GPS Tube retour
	Coude Pré-isolé		Vanne Pré-isolée
	Té parallèle Pré-isolé		Vidange
	Té à saut Pré-isolé		Purge
	Lyre		Réduction Pré-isolée
	DETECTION CABLE CUIVRE		DETECTION CABLE ETAME

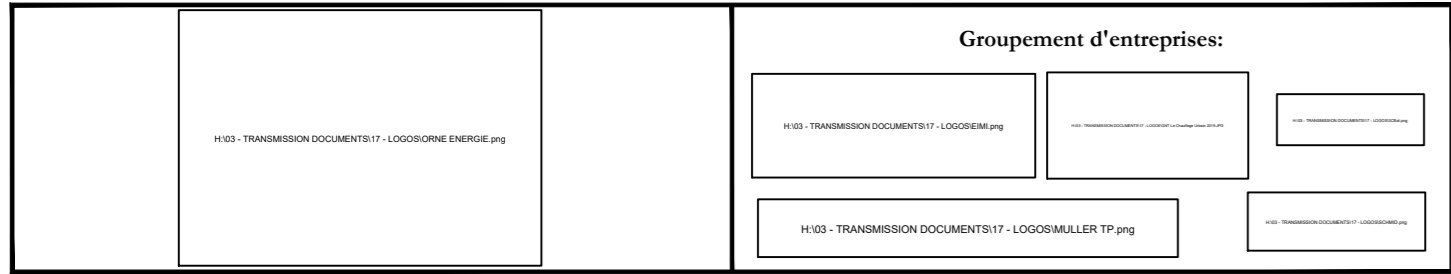

**DEPARTEMENT DE LA MOSELLE**  
**VILLE DE ROMBAS**

RUE de villers

# PLAN DE RECOLEMENT

Zone Industrielle du Canal  
54250 CHAMPIGNEULLES  
Tél : 03 83 38 81 81  
Fax : 03 83 31 21 40

Service	Dessiné par	Approuvé par	Date d'origine	Fichier
BE-CU	N.BLAYDA	E.LEHNERT	09/03/2022	plan Rec-ROMBAS.dwg

Ind	Date	Dessiné par	Vérifié par	Approuvé par	Modifications / Observations
0	09/03/2022	N.BLAYDA	C.MAQUA	E.LEHNERT	EMISSION ORIGINALE

**Prestation de relevé géoréférencé:**  
MULLER TP  
Zac Bellefontaine - Rue de la Promenade  
57780 Rosselange  
N° de certification: 2017-08-024 / fin de validité: 21/08/2023


<b>Pression de calcul:</b>	<b>8 bars</b>	<b>Projection cartographique :</b>	<b>LAMBERT CC48</b>
<b>température de calcul :</b>	<b>110°C</b>	<b>Système altimétrique :</b>	<b>IGN 69</b>

Type de Plan:  APS  PRO  EXE  REC


Code rappel.	Code postal	Format	Echelle	N° Plan	Indice
15198	57120	880 x 300	1/200	14	0

CE PLAN EST LA PROPRIETE DE GNT, IL NE PEUT ETRE NI REPRODUIT, NI UTILISE SANS SON AUTORISATION

## LOGEMENTS HLM RUE VILLERS MOSELIS n°18

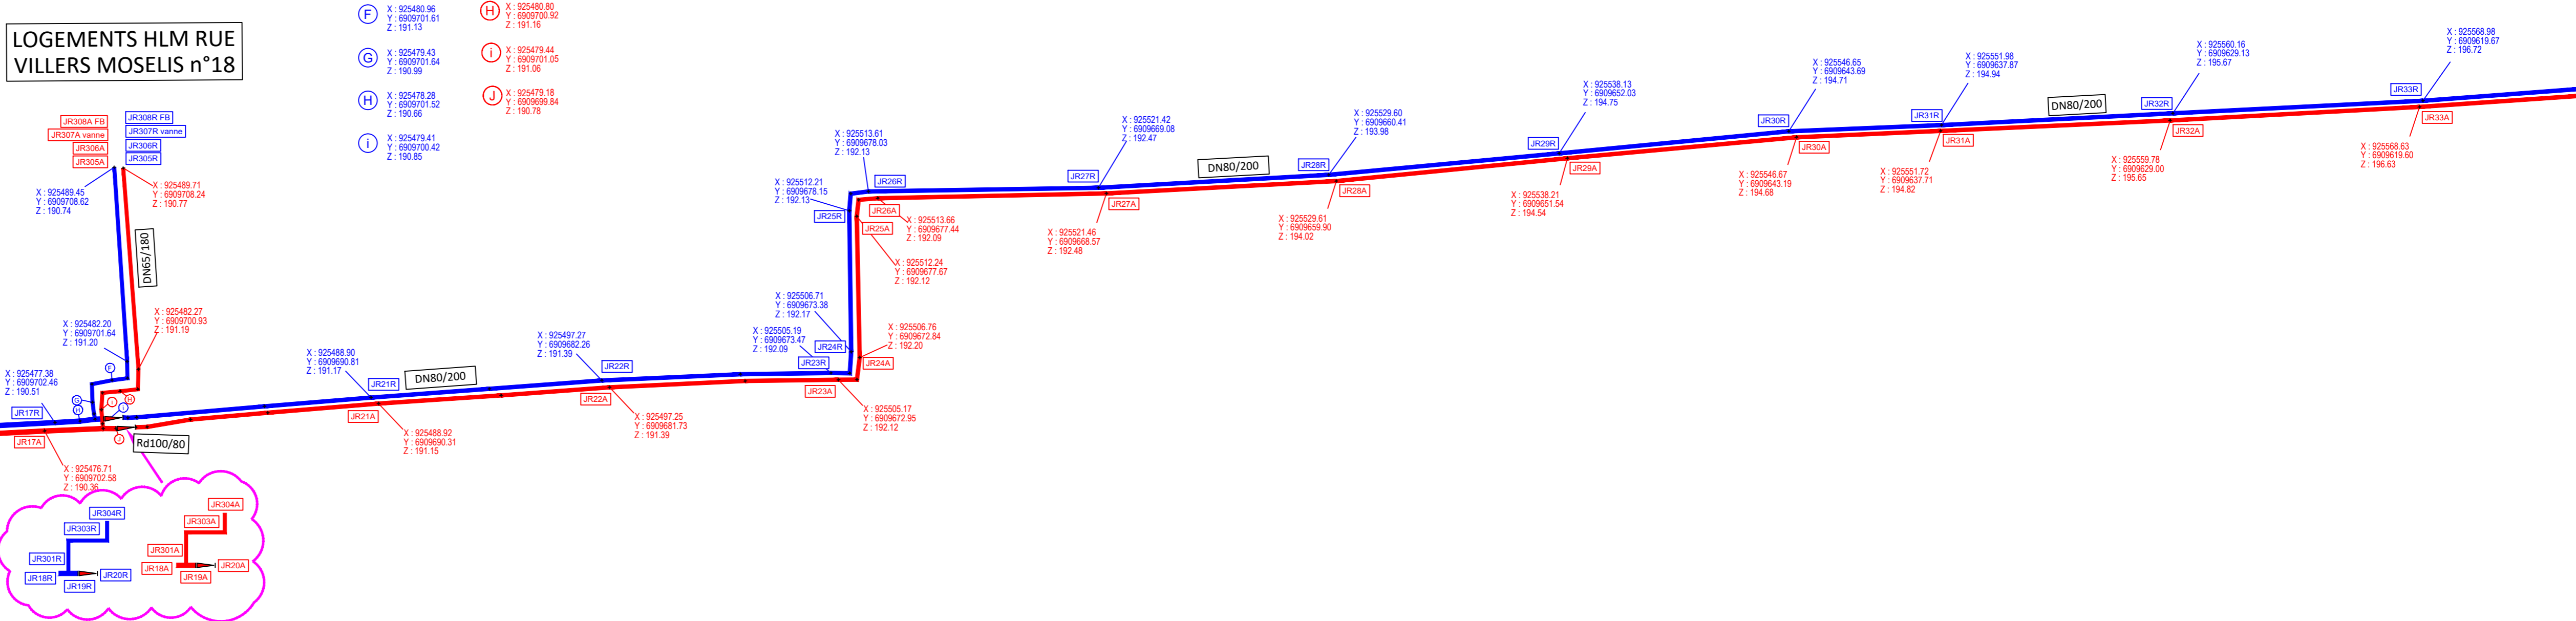

- F** X : 925480.96  
Y : 6909701.61  
Z : 191.13
- G** X : 925479.43  
Y : 6909701.64  
Z : 190.99
- H** X : 925478.28  
Y : 6909701.52  
Z : 190.66
- i** X : 925479.41  
Y : 6909700.42  
Z : 190.85
- H** X : 925480.80  
Y : 6909700.92  
Z : 191.16
- i** X : 925479.44  
Y : 6909701.05  
Z : 191.06
- J** X : 925479.18  
Y : 6909699.84  
Z : 190.78

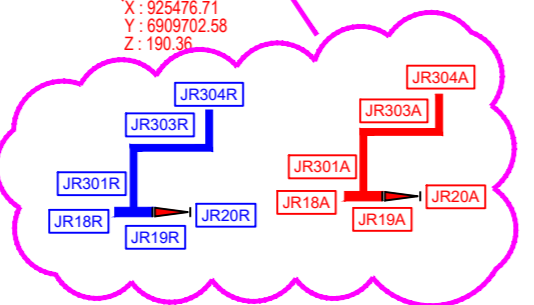

Légende			
X : 4.19 Y : 24.20 Z : 0.00	Coordonnées GPS Tube aller	X : 16.84 Y : 24.10 Z : 0.00	Coordonnées GPS Tube retour
	Coude Pré-isolé		Vanne Pré-isolée
	Té parallèle Pré-isolé		Vidange
	Té à saut Pré-isolé		Purge
	Lyre		Réduction Pré-isolée
	DETECTION CABLE CUIVRE		DETECTION CABLE ETAME



H103 - TRANSMISSION DOCUMENTS17 - LOGOORNE ENERGIE.png		Groupement d'entreprises:	

**DEPARTEMENT DE LA MOSELLE**  
**VILLE DE ROMBAS**

**RUE MAURICE RAVEL**  
**RUE DE LA TOUR**

# PLAN DE RECOLEMENT

Zone Industrielle du Canal  
54250 CHAMPIGNEULLES  
Tél : 03 83 38 81 81  
Fax : 03 83 31 21 40

Service	Dessiné par	Approuvé par	Date d'origine	Fichier
BE-CU	N.BLAYDA	E.LEHNERT	09/03/2022	plan Rec-ROMBAS.dwg

Ind	Date	Dessiné par	Vérifié par	Approuvé par	Modifications / Observations
0	09/03/2022	N.BLAYDA	C.MAQUA	E.LEHNERT	EMISSION ORIGINALE


**Prestation de relevé géoréférencé:**  
MULLER TP  
Zac Bellefontaine - Rue de la Promenade  
57780 Rosselange  
N° de certification: 2017-08-024 / fin de validité: 21/08/2023

<b>Pression de calcul:</b>	<b>8 bars</b>	<b>Projection cartographique :</b>	<b>LAMBERT CC48</b>
<b>température de calcul :</b>	<b>110°C</b>	<b>Système altimétrique :</b>	<b>IGN 69</b>

Type de Plan:  APS  PRO  EXE  REC

Code rappel.	Code postal	Format	Echelle	N° Plan	Indice
15198	57120	890 x 330	1/200	15	0

CE PLAN EST LA PROPRIETE DE GNT, IL NE PEUT ETRE NI REPRODUIT, NI UTILISE SANS SON AUTORISATION

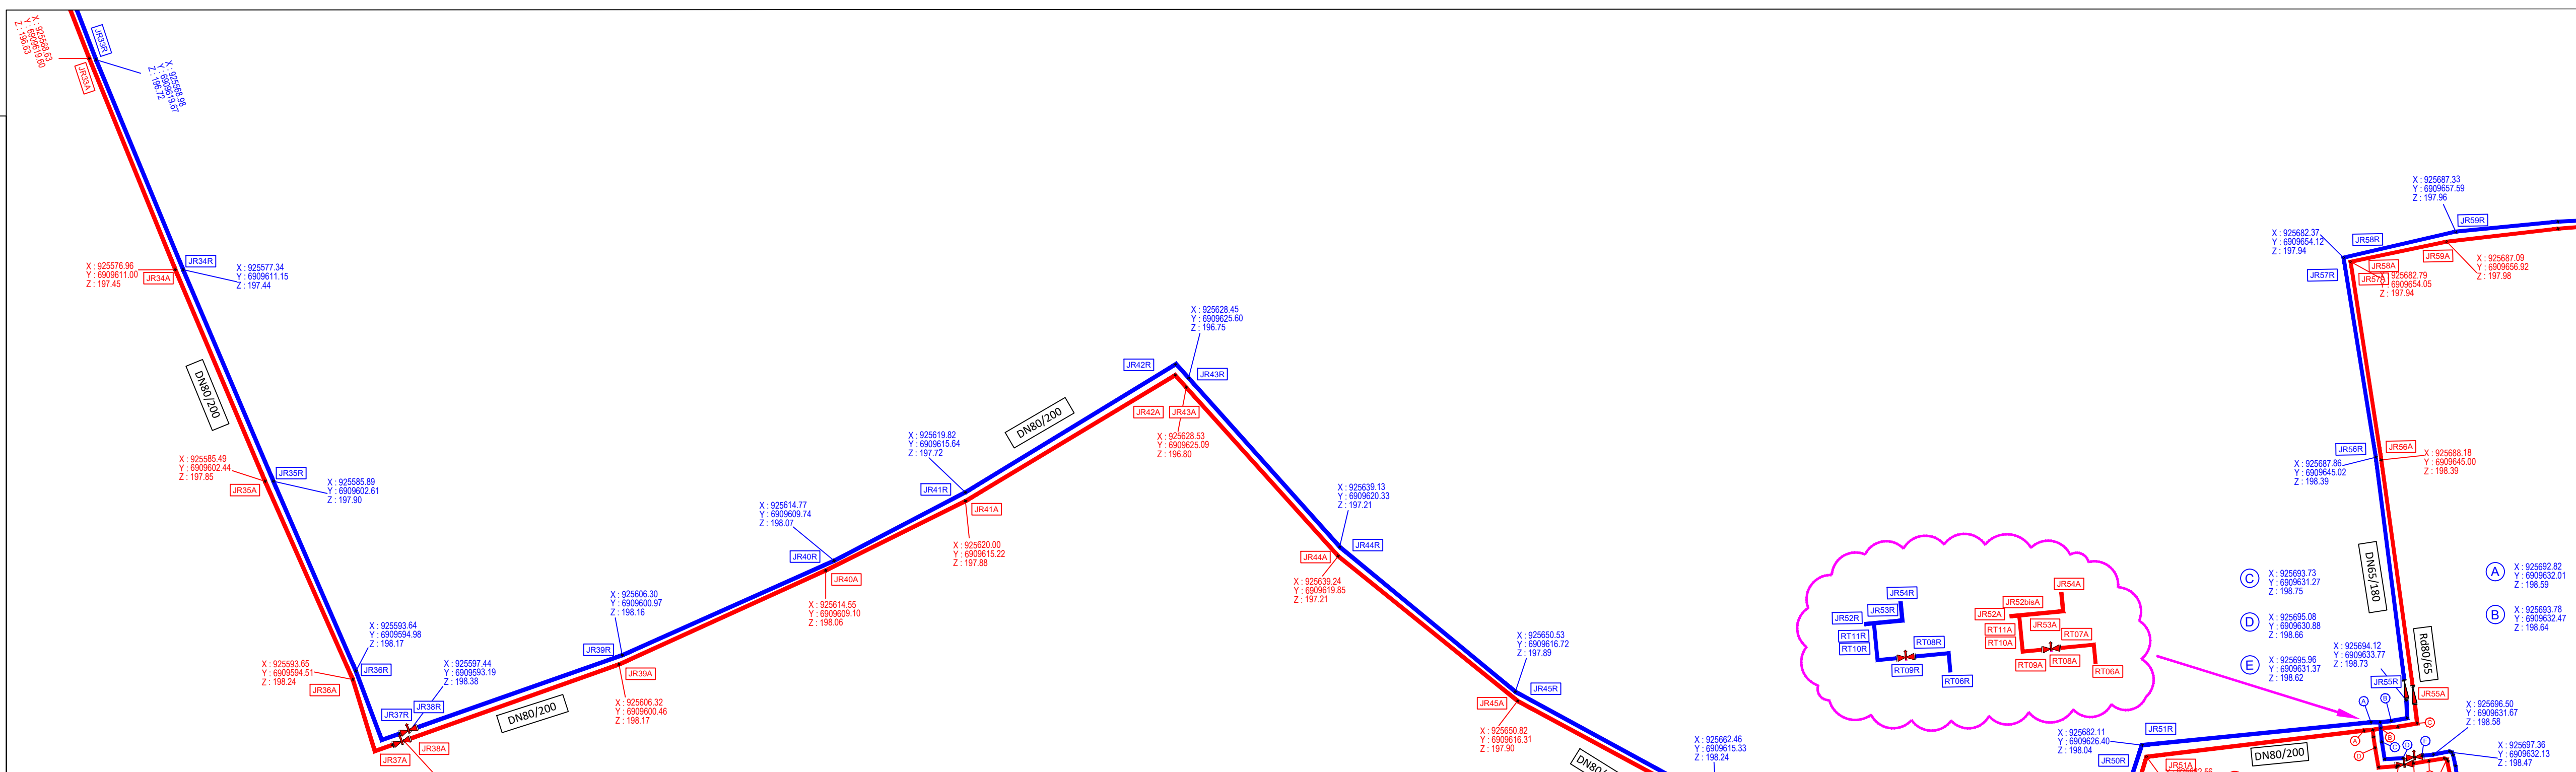

## Légende

	Coordonnées GPS Tube aller		Coordonnées GPS Tube retour
	Coude Pré-isolé		Vanne Pré-isolée
	Té parallèle Pré-isolé		Vidange
	Té à saut Pré-isolé		Purge
	Lyre		Réduction Pré-isolée
	DETECTION CABLE CUIVRE		DETECTION CABLE ETAME

H103 - TRANSMISSION DOCUMENTS17 - LOGOSERIE ENERGIE.png

Groupement d'entreprises:

H103 - TRANSMISSION DOCUMENTS17 - LOGOSERIE TP.png

H103 - TRANSMISSION DOCUMENTS17 - LOGOSMULLER TP.png

**DEPARTEMENT DE LA MOSELLE  
VILLE DE ROMBAS**

**RUE DES JARDINS - RUE DE LA TOUR  
RUE DES VERGERS**

**PLAN DE RECOLEMENT**

Zone Industrielle du Canal  
54250 CHAMPIGNEULLES  
Tél : 03 83 38 81 81  
Fax : 03 83 31 21 40

Service	Dessiné par	Approuvé par	Date d'origine	Fichier
BE-CU	N.BLAYDA	E.LEHNERT	09/03/2022	plan Rec-ROMBAS.dwg

Ind	Date.	Dessiné par	Vérifié par	Approuvé par	Modifications / Observations
0	09/03/2022	N.BLAYDA	C.MAQUA	E.LEHNERT	EMISSION ORIGINALE


**Prestation de relevé géoréférencé:**  
MULLER TP  
Zac Bellefontaine - Rue de la Promenade  
57780 Rosselange  
N°de certification: 2017-08-024 / fin de validité: 21/08/2023

Pression de calcul:	8 bars	Projection cartographique :	LAMBERT CC48
température de calcul :	110°C	Système altimétrique :	IGN 69

Type de Plan:  APS  PRO  EXE  REC

Code rappel.	Code postal	Format	Echelle	N° Plan	Indice
15198	57120	890 x 300	1/200	16	0

CE PLAN EST LA PROPRIETE DE GNT, IL NE PEUT ETRE NI REPRODUIT, NI UTILISE SANS SON AUTORISATION

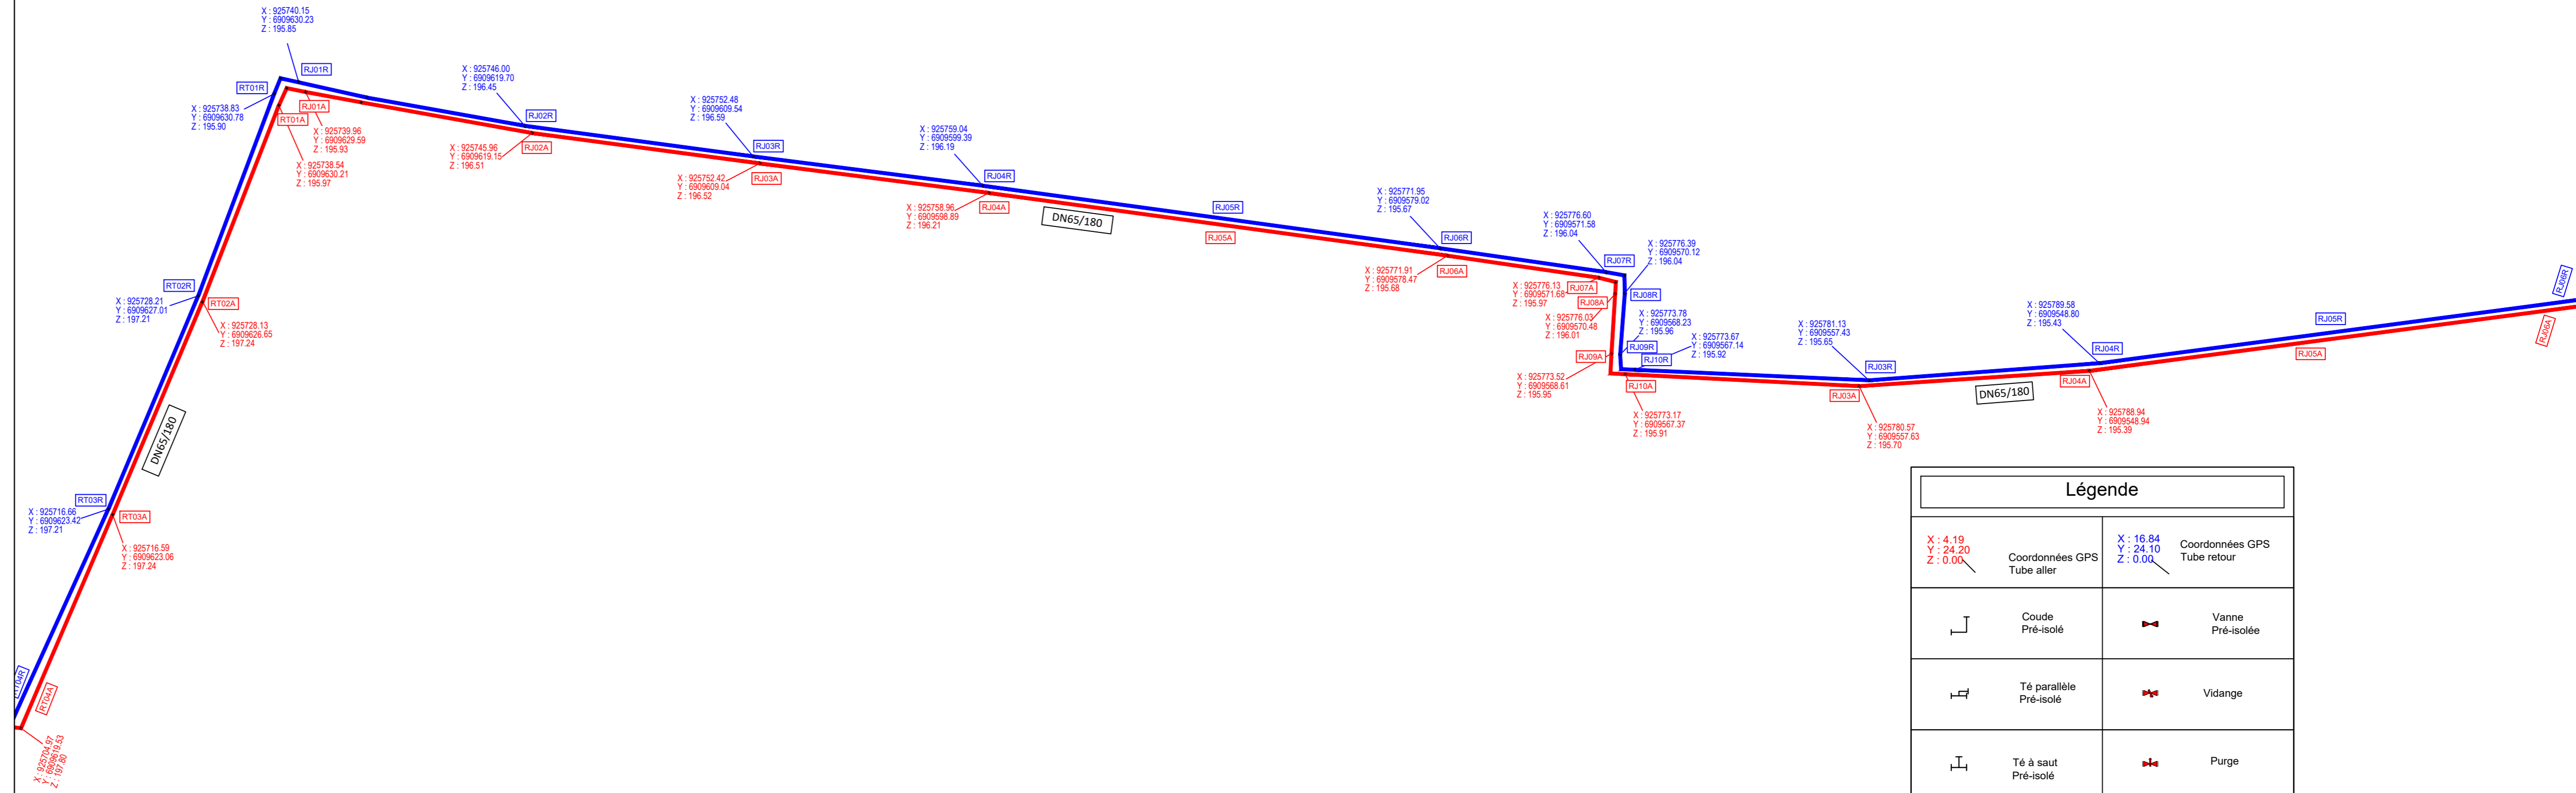

Légende	
	Coordonnées GPS Tube aller
	Coordonnées GPS Tube retour
	Coude Pré-isolé
	Té parallèle Pré-isolé
	Té à saut Pré-isolé
	Lyre
	Réduction Pré-isolée
	Vanne Pré-isolée
	Vidange
	Purge
	DETECTION CABLE CUIVRE
	DETECTION CABLE ETAME

H103 - TRANSMISSION DOCUMENTS17 - LOGOICORNE ENERGIE.png

H103 - TRANSMISSION DOCUMENTS17 - LOGOICORNE ENERGIE.png

H103 - TRANSMISSION DOCUMENTS17 - LOGOSMULLER TP.png

H103 - TRANSMISSION DOCUMENTS17 - LOGOSMULLER TP.png

**DEPARTEMENT DE LA MOSELLE**  
**VILLE DE ROMBAS**

**RUE DES JARDINS**  
**RUE DU MUGUET**

# PLAN DE RECOLEMENT

Zone Industrielle du Canal  
 54250 CHAMPIGNEULLES  
 Tél : 03 83 38 81 81  
 Fax : 03 83 31 21 40

Service	Dessiné par	Approuvé par	Date d'origine	Fichier
E-CU	N.BLAYDA	E.LEHNERT	09/03/2022	plan Rec-ROMBAS.dwg

Date	Dessiné par	Vérifié par	Approuvé par	Modifications / Observations
09/03/2022	N.BLAYDA	C.MAQUA	E.LEHNERT	EMISSION ORIGINALE


Prestation de relevé géoréférencé:  
 MULLER TP  
 Zac Bellefontaine - Rue de la Promenade  
 57780 Rosselange  
 N° de certification: 2017-08-024 / fin de validité: 21/08/2023

Pression de calcul:	8 bars	Projection cartographique :	LAMBERT CC48
température de calcul :	110°C	Système altimétrique :	IGN 69

Mode de Plan:  APS  PRO  EXE  REC

Code rappel.	Code postal	Format	Echelle	N° Plan	Indice
15198	57120	920 x 300	1/200	17	0

CE PLAN EST LA PROPRIETE DE GNT, IL NE PEUT ETRE NI REPRODUIT, NI UTILISE SANS SON AUTORISATION

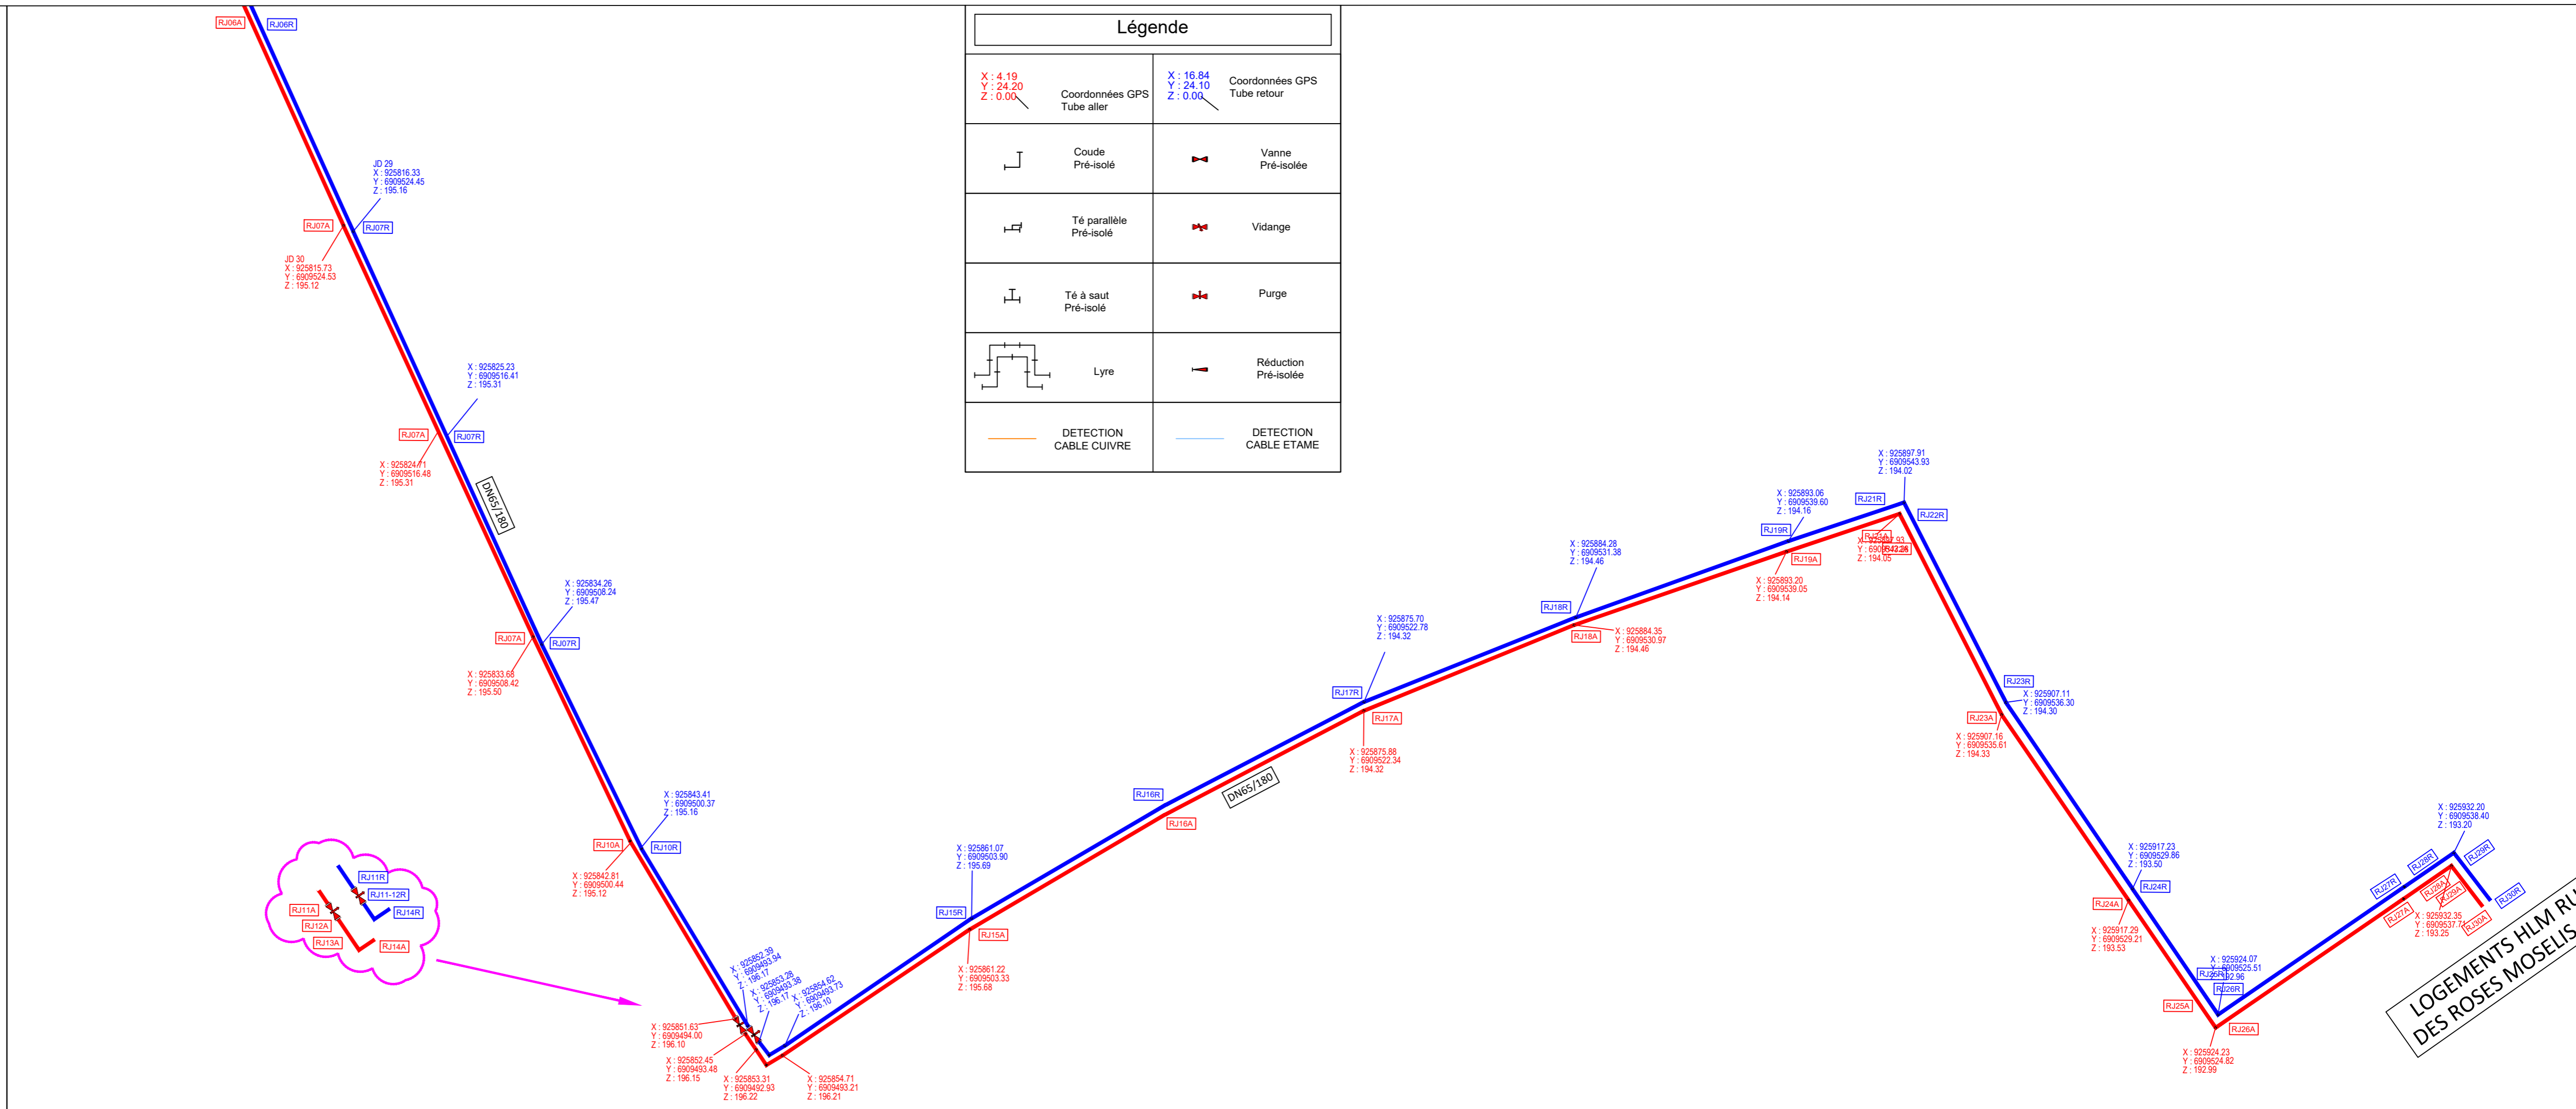

### Légende

	Coordonnées GPS Tube aller		Coordonnées GPS Tube retour
	DETECTION CABLE CUIVRE		DETECTION CABLE ETAME

LOGEMENTS HLM RUE DES ROSES MOSELIS n°



**DEPARTEMENT DE LA MOSELLE**  
**VILLE DE ROMBAS**

**AVENUE DU MARECHAL LYAUTEY**

**PLAN DE RECOLEMENT**

Zone Industrielle du Canal  
54250 CHAMPIGNEULLES  
Tél : 03 83 38 81 81  
Fax : 03 83 31 21 40

Service	Dessiné par	Approuvé par	Date d'origine	Fichier
BE-CU	N.BLAYDA	E.LEHNERT	09/03/2022	plan Rec-ROMBAS.dwg

Ind	Date	Dessiné par	Vérifié par	Approuvé par	Modifications / Observations
0	09/03/2022	N.BLAYDA	C.MAGUA	E.LEHNERT	EMISSION ORIGINALE
1	07/06/2022	N.BLAYDA	C.MAGUA	E.LEHNERT	EMISSION ORIGINALE


**Pression de relevé géoréférencé:**  
MULLER TP  
Zac Bellefontaine - Rue de la Promenade  
87780 Rouselange  
N° de certification: 2017-08-024 / fin de validité: 21/08/2023

<b>Pression de calcul:</b>	8 bars	<b>Projection cartographique :</b>	LAMBERT CC48
<b>température de calcul :</b>	110°C	<b>Système altimétrique :</b>	IGN 69

**Type de Plan:**  APS  PRO  EXE  REC

Code rappel.	Code postal	Format	Echelle	N° Plan	Indice
15198	57120	1090 x 390	1/200	18	1

CE PLAN EST LA PROPRIETE DE GNT, IL NE PEUT ETRE NI REPRODUIT, NI UTILISE SANS SON AUTORISATION

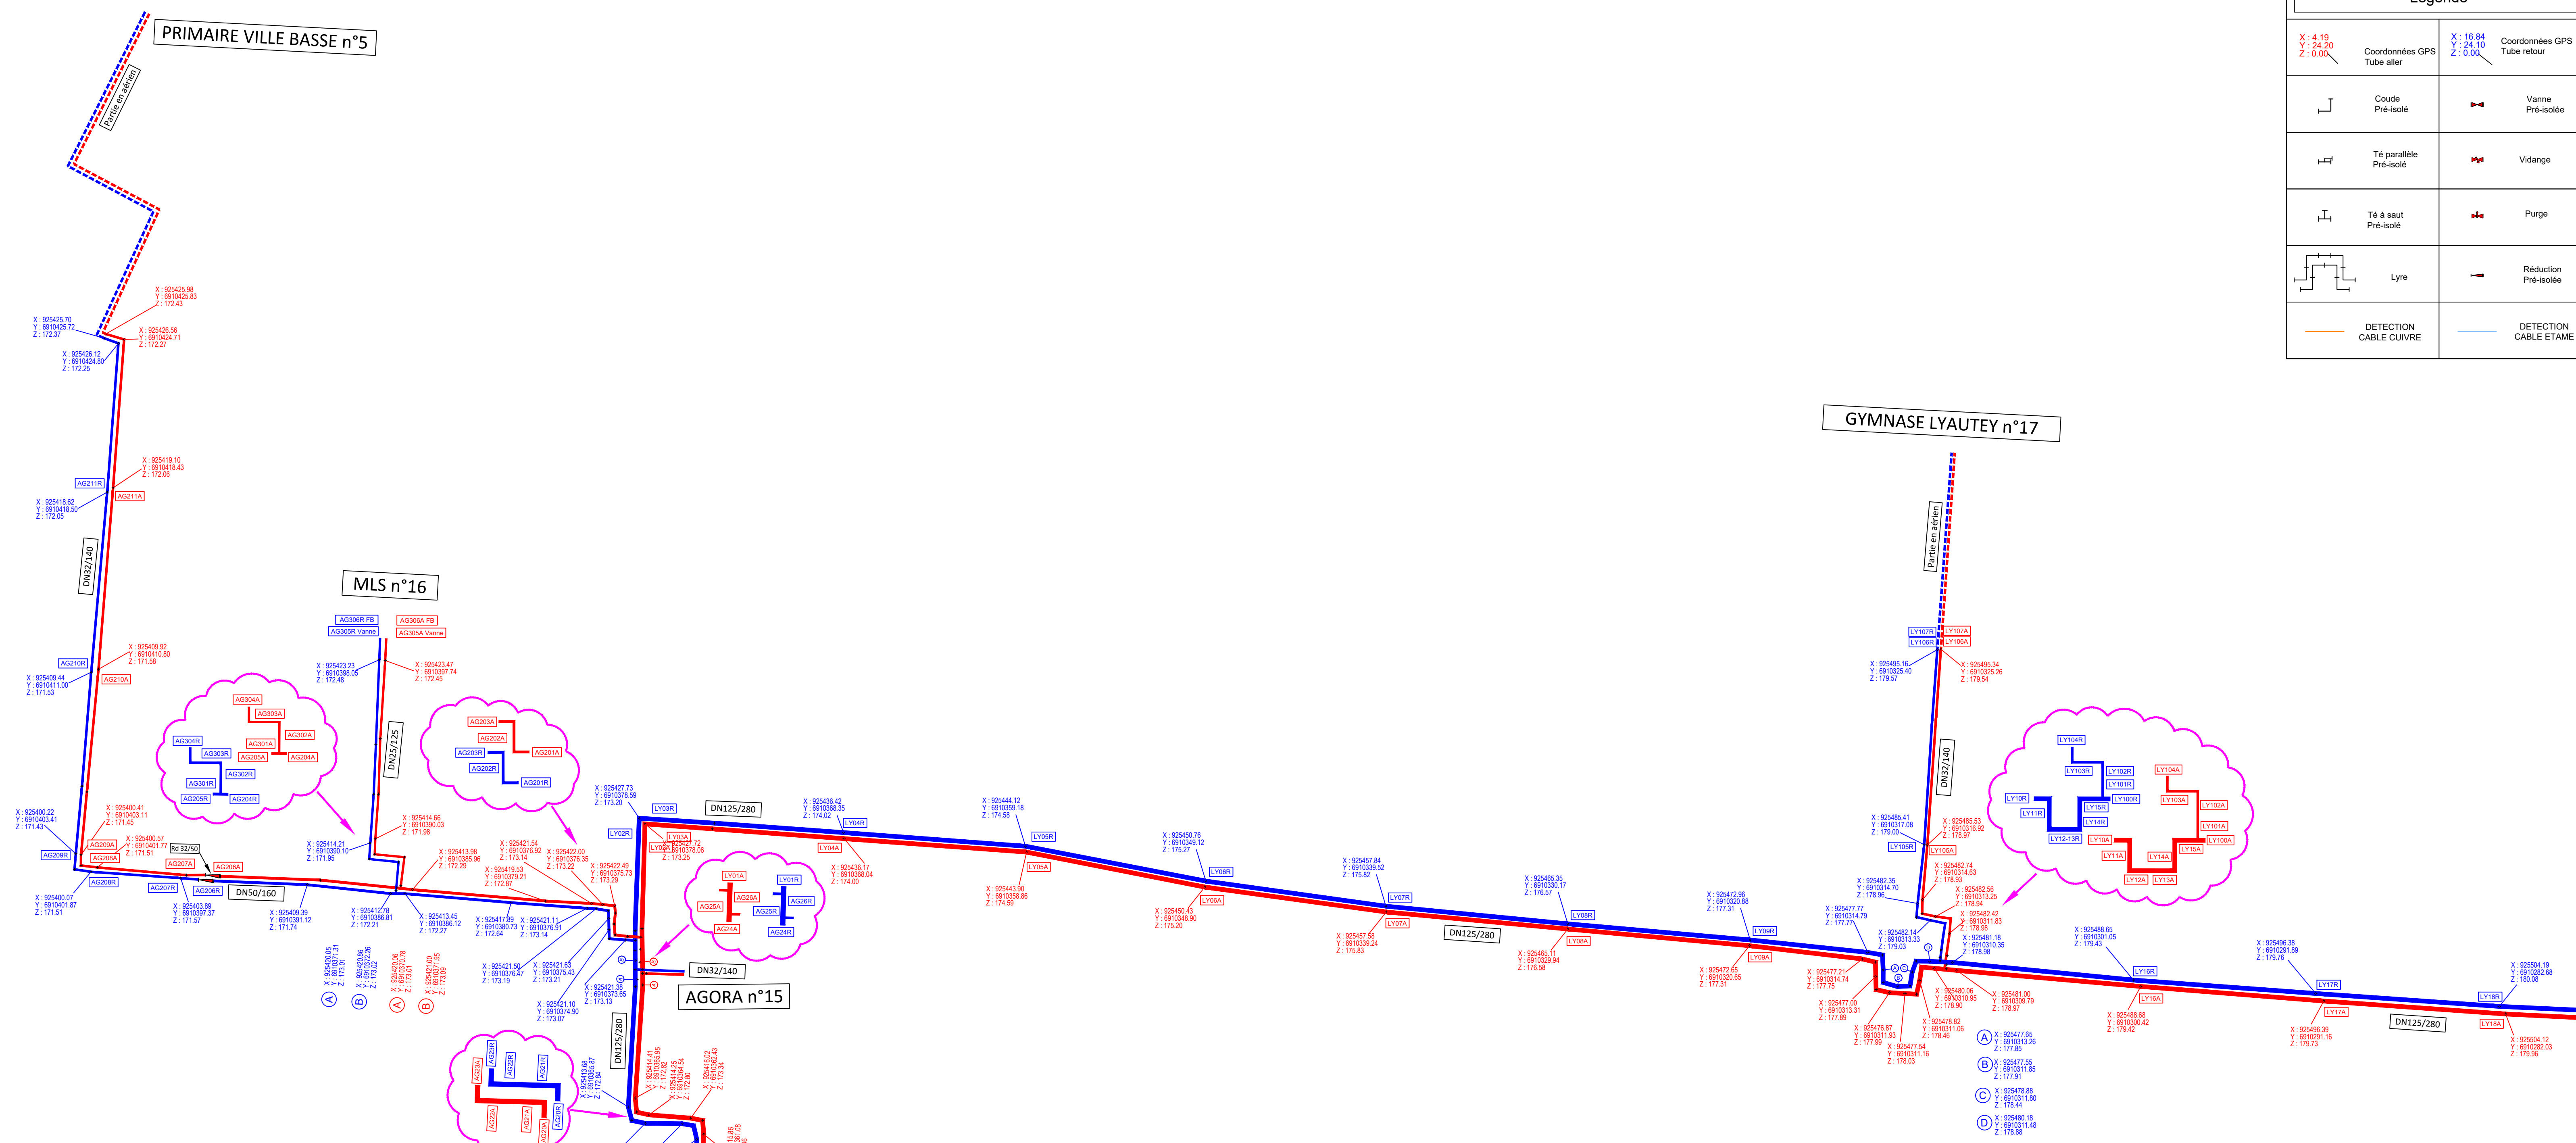

X: 4.19 Y: 24.20 Z: 0.00	Coordonnées GPS Tube aller	X: 16.84 Y: 24.10 Z: 0.00	Coordonnées GPS Tube retour
	Coude Pré-isolé		Vanne Pré-isolée
	Té parallèle Pré-isolé		Vidange
	Té à saut Pré-isolé		Purge
	Lyre		Réduction Pré-isolée
	DETECTION CABLE CUIVRE		DETECTION CABLE ETAME

Groupement d'entreprises:

**DEPARTEMENT DE LA MOSELLE  
VILLE DE ROMBAS**

**AVENUE DU MARECHAL LYAUTEY  
RUE DU MARECHAL JOFFRE**

**PLAN DE RECOLEMENT**

Zone Industrielle du Canal  
54250 CHAMPIGNEULLES  
Tél : 03 83 38 81 81  
Fax : 03 83 31 21 40

Service	Dessiné par	Approuvé par	Date d'origine	Fichier
BE-CU	N.BLAYDA	E.LEHNERT	09/03/2022	plan Rec-ROMBAS.dwg

Ind	Date	Dessiné par	Vérifié par	Approuvé par	Modifications / Observations
0	09/03/2022	N.BLAYDA	C.MAGUIA	E.LEHNERT	EMISSON ORIGINALE

Prestation de relevé géoréférence:


MULLER TP  
N°de certification: 2017-08-024 / fin de validité: 21/08/2023

Pression de calcul:	8 bars	Projection cartographique :	LAMBERT CC48
température de calcul :	110°C	Système altimétrique :	IGN 69

Type de Plan:  APS  PRO  EXE  REC


Code rappel.	Code postal	Format	Echelle	N° Plan	Indice
15198	57120	895 x 630	1/200	19	0

CE PLAN EST LA PROPRIETE DE GNT, IL NE PEUT ETRE NI REPRODUIT, NI UTILISE SANS SON AUTORISATION

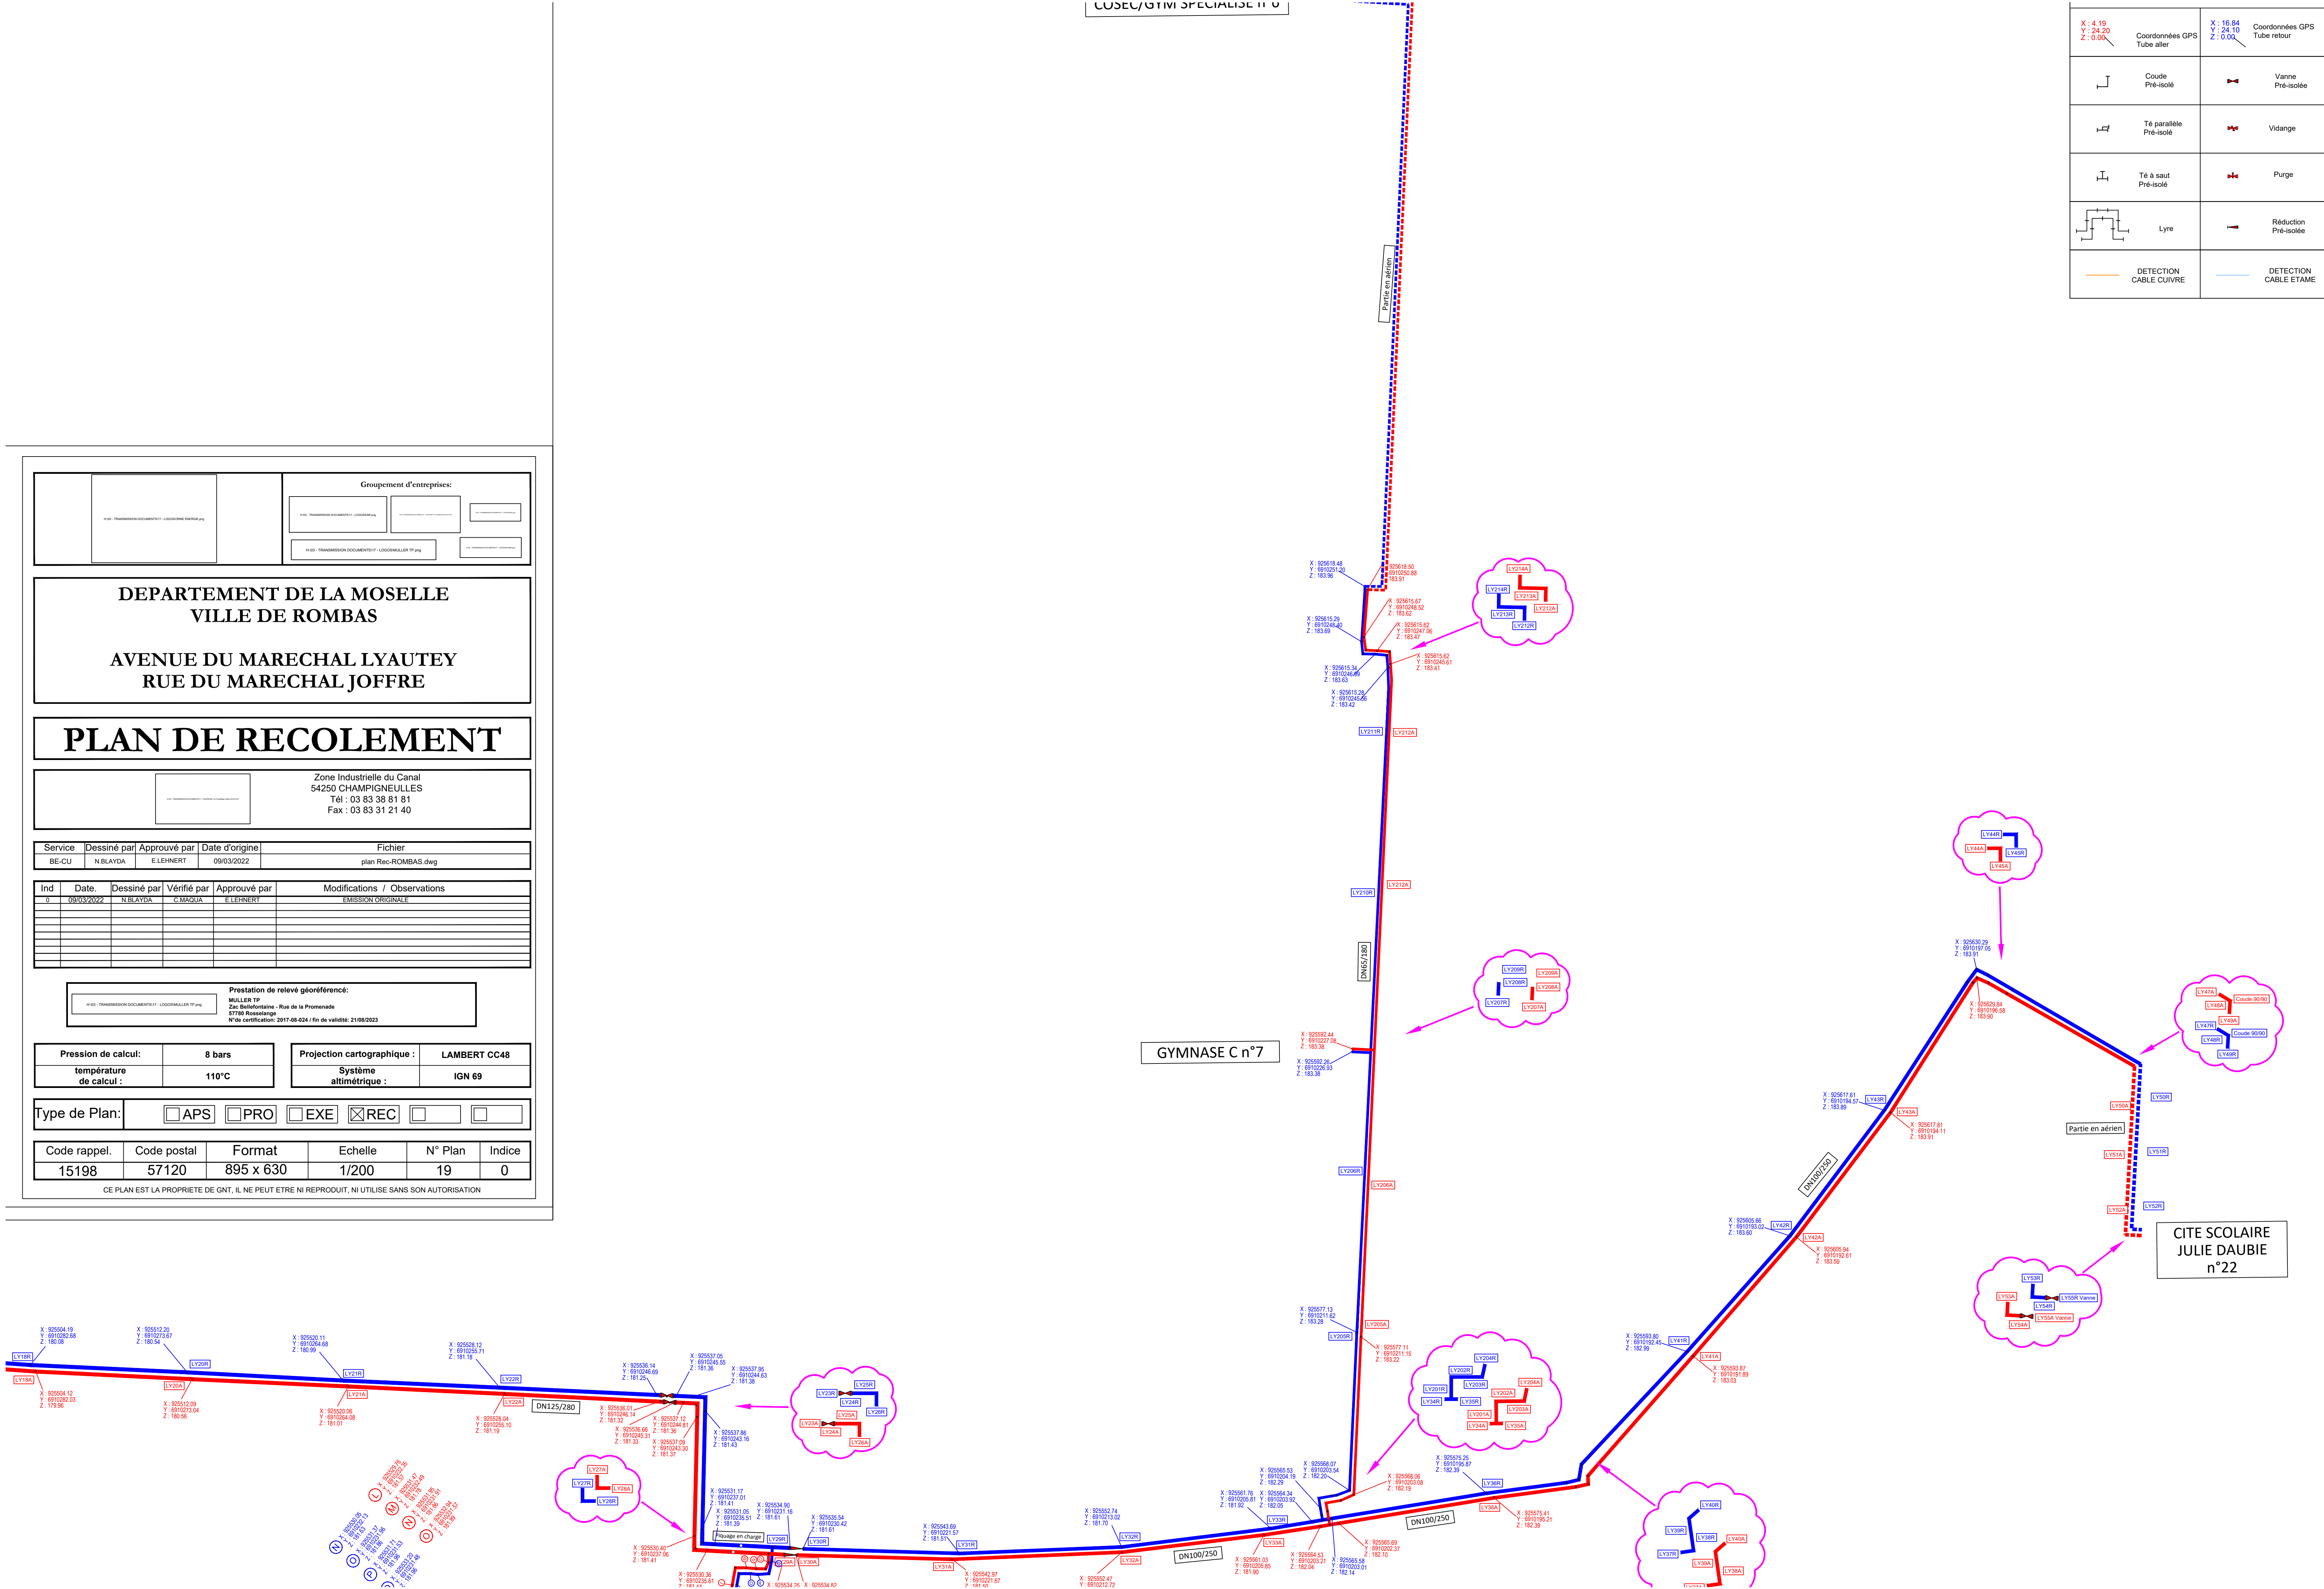




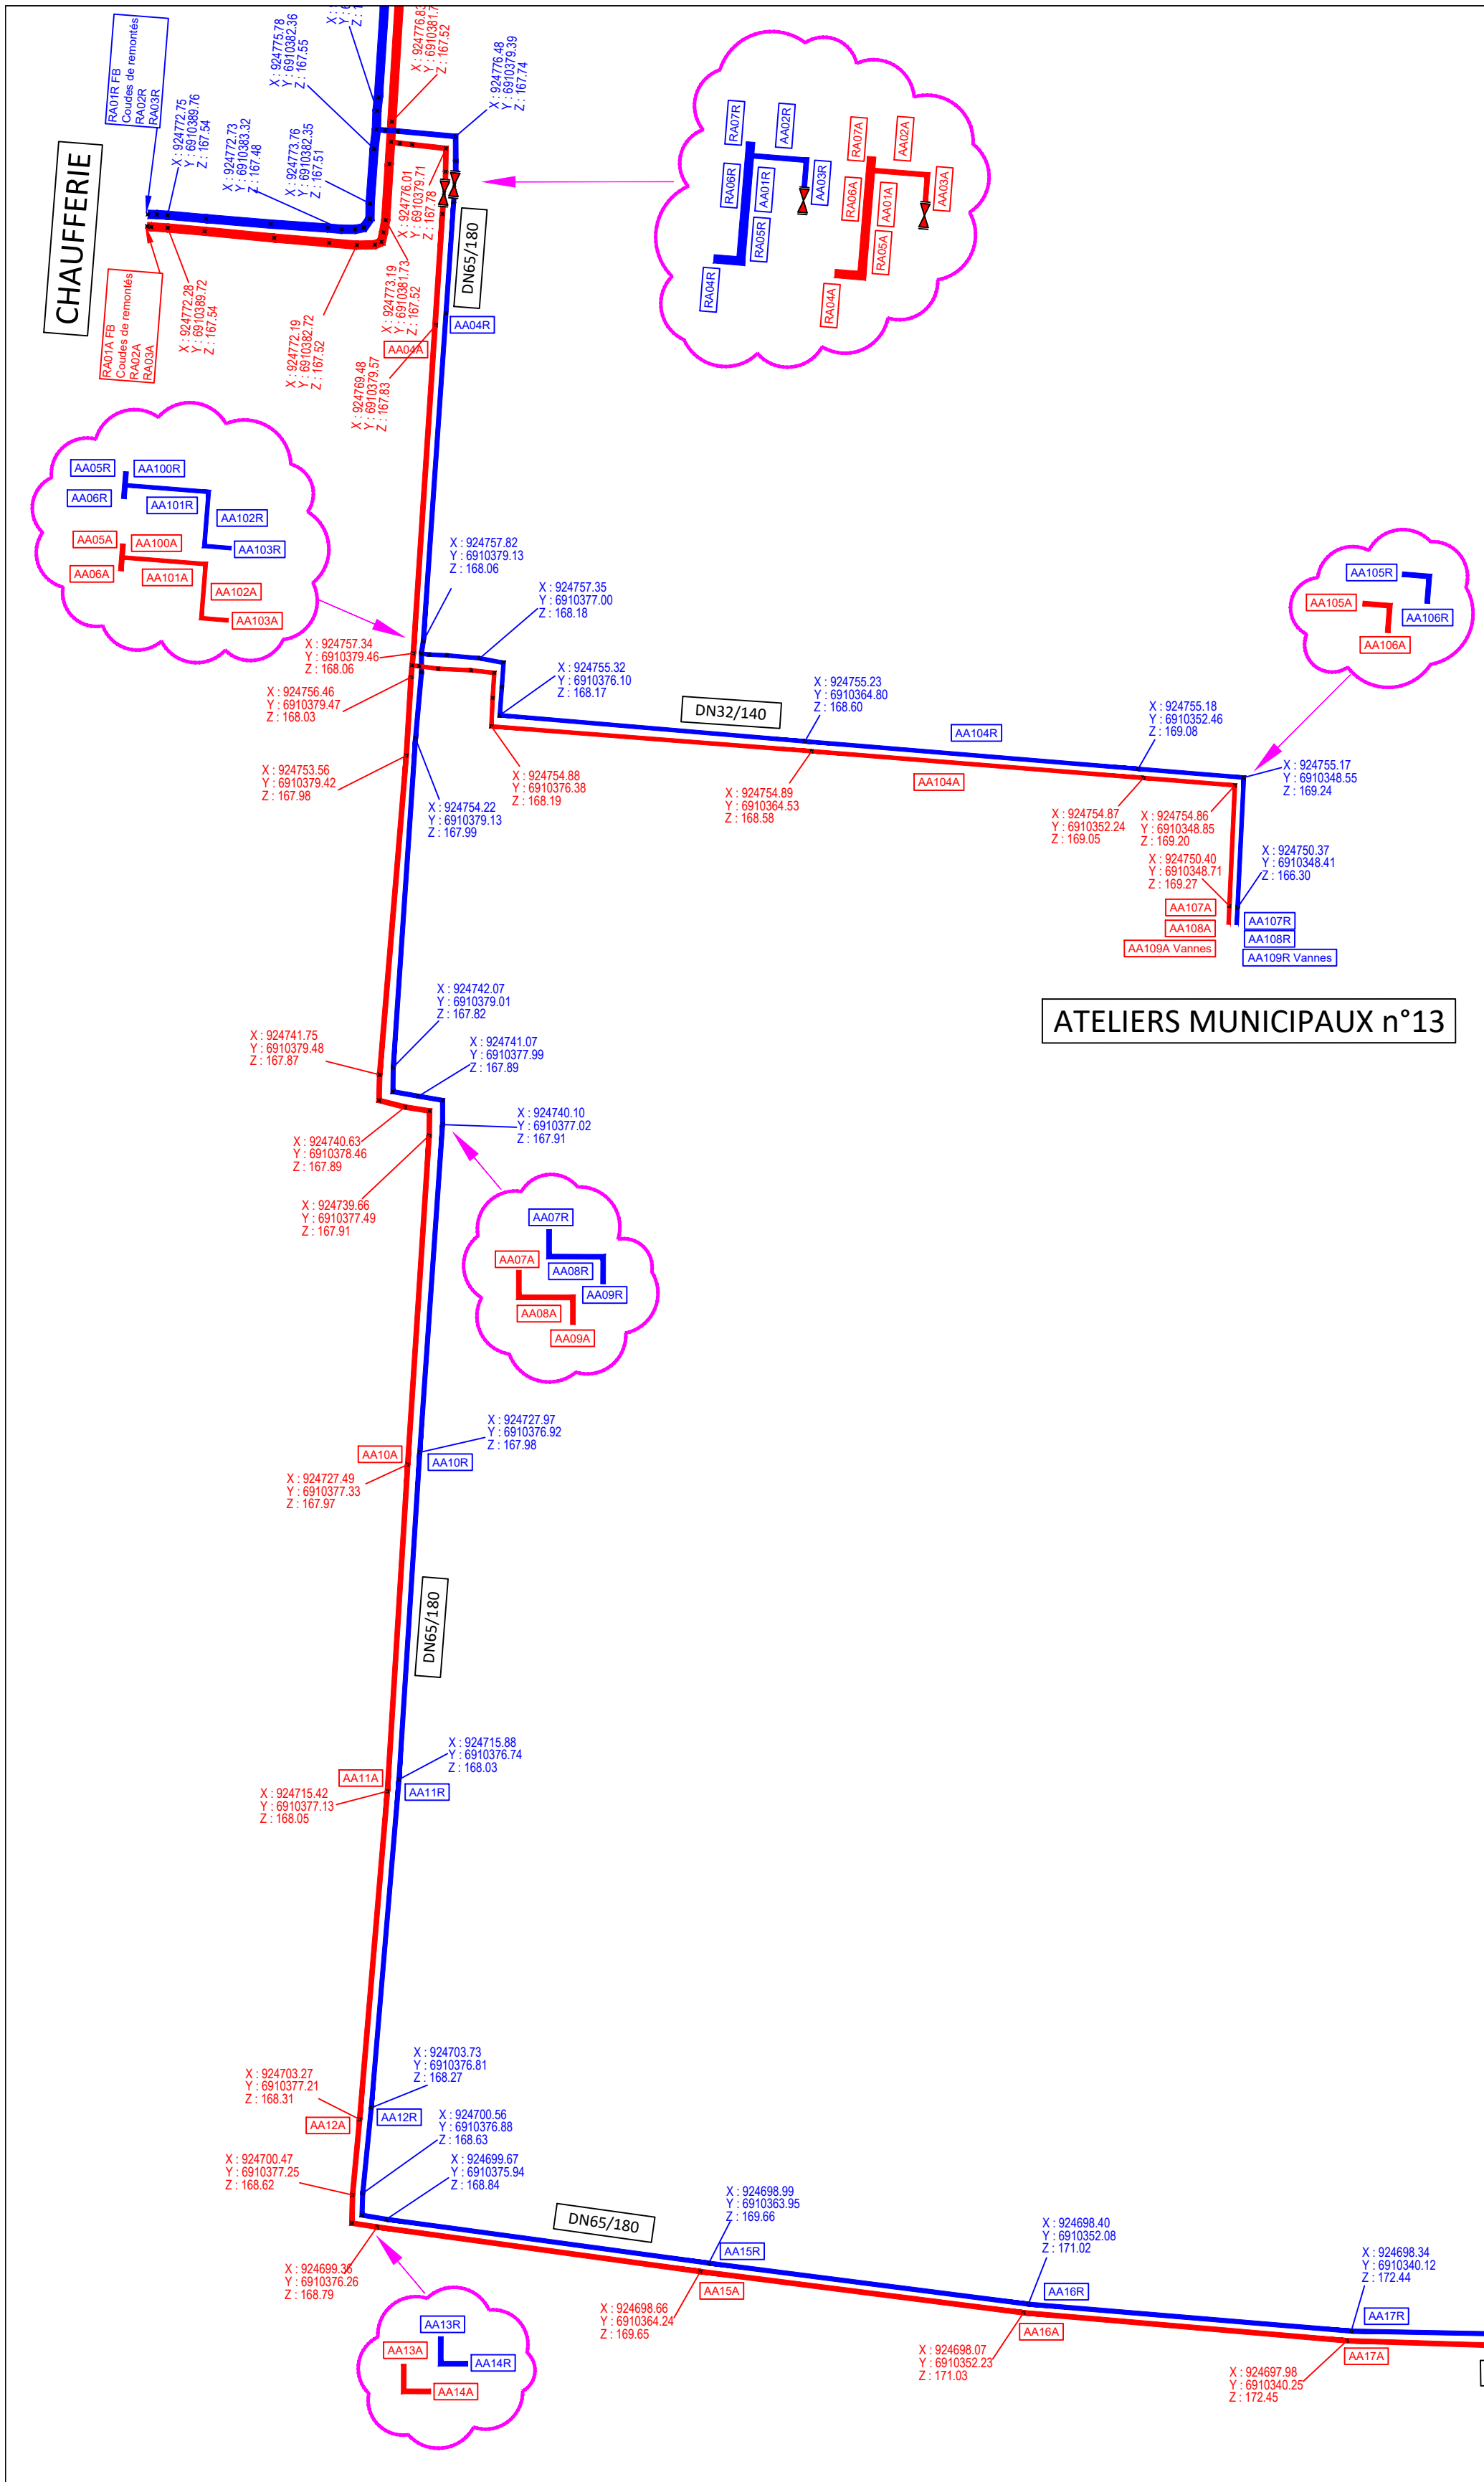

Légende			
X : 4.19 Y : 24.20 Z : 0.00	Coordonnées GPS Tube aller	X : 16.84 Y : 24.10 Z : 0.00	Coordonnées GPS Tube retour
	Coude Pré-isolé		Vanne Pré-isolée
	Té parallèle Pré-isolé		Vidange
	Té à saut Pré-isolé		Purge
	Lyre		Réduction Pré-isolée
	DETECTION CABLE CUIVRE		DETECTION CABLE ETAME

Groupement d'entreprises:

H103 - TRANSMISSION DOCUMENTS17 - LOGOGENE ENERGIE.png

H103 - TRANSMISSION DOCUMENTS17 - LOGOGENE TP.png

H103 - TRANSMISSION DOCUMENTS17 - LOGOGENE TP.png

H103 - TRANSMISSION DOCUMENTS17 - LOGOGENE TP.png

# DEPARTEMENT DE LA MOSELLE VILLE DE ROMBAS Planche 20

## PLAN DE RECOLEMENT

Zone Industrielle du Canal  
54250 CHAMPIGNEUILLES  
Tél : 03 83 38 81 81  
Fax : 03 83 31 21 40

Service	Dessiné par	Approuvé par	Date d'origine	Fichier
BE-CU	N.BLAYDA	E.LEHNERT	09/03/2022	plan Rec-ROMBAS.dwg

Ind	Date.	Dessiné par	Vérifié par	Approuvé par	Modifications / Observations
0	09/03/2022	N.BLAYDA	C.MAQUA	E.LEHNERT	EMISSION ORIGINALE

Prestation de relevé géoréférencé:


MULLER TP  
Zac Bellefontaine - Rue de la Promenade  
57760 Roselange  
N°de certification: 2017-08-024 / fin de validité: 21/08/2023

Pression de calcul:	8 bars	Projection cartographique :	LAMBERT CC48
température de calcul :	110°C	Système altimétrique :	IGN 69

Type de Plan:  APS  PRO  EXE  REC

Code rappel.	Code postal	Format	Echelle	N° Plan	Indice
15198	57120	750 x 460	1/200	20	0

CE PLAN EST LA PROPRIETE DE GNT, IL NE PEUT ETRE NI REPRODUIT, NI UTILISE SANS SON AUTORISATION

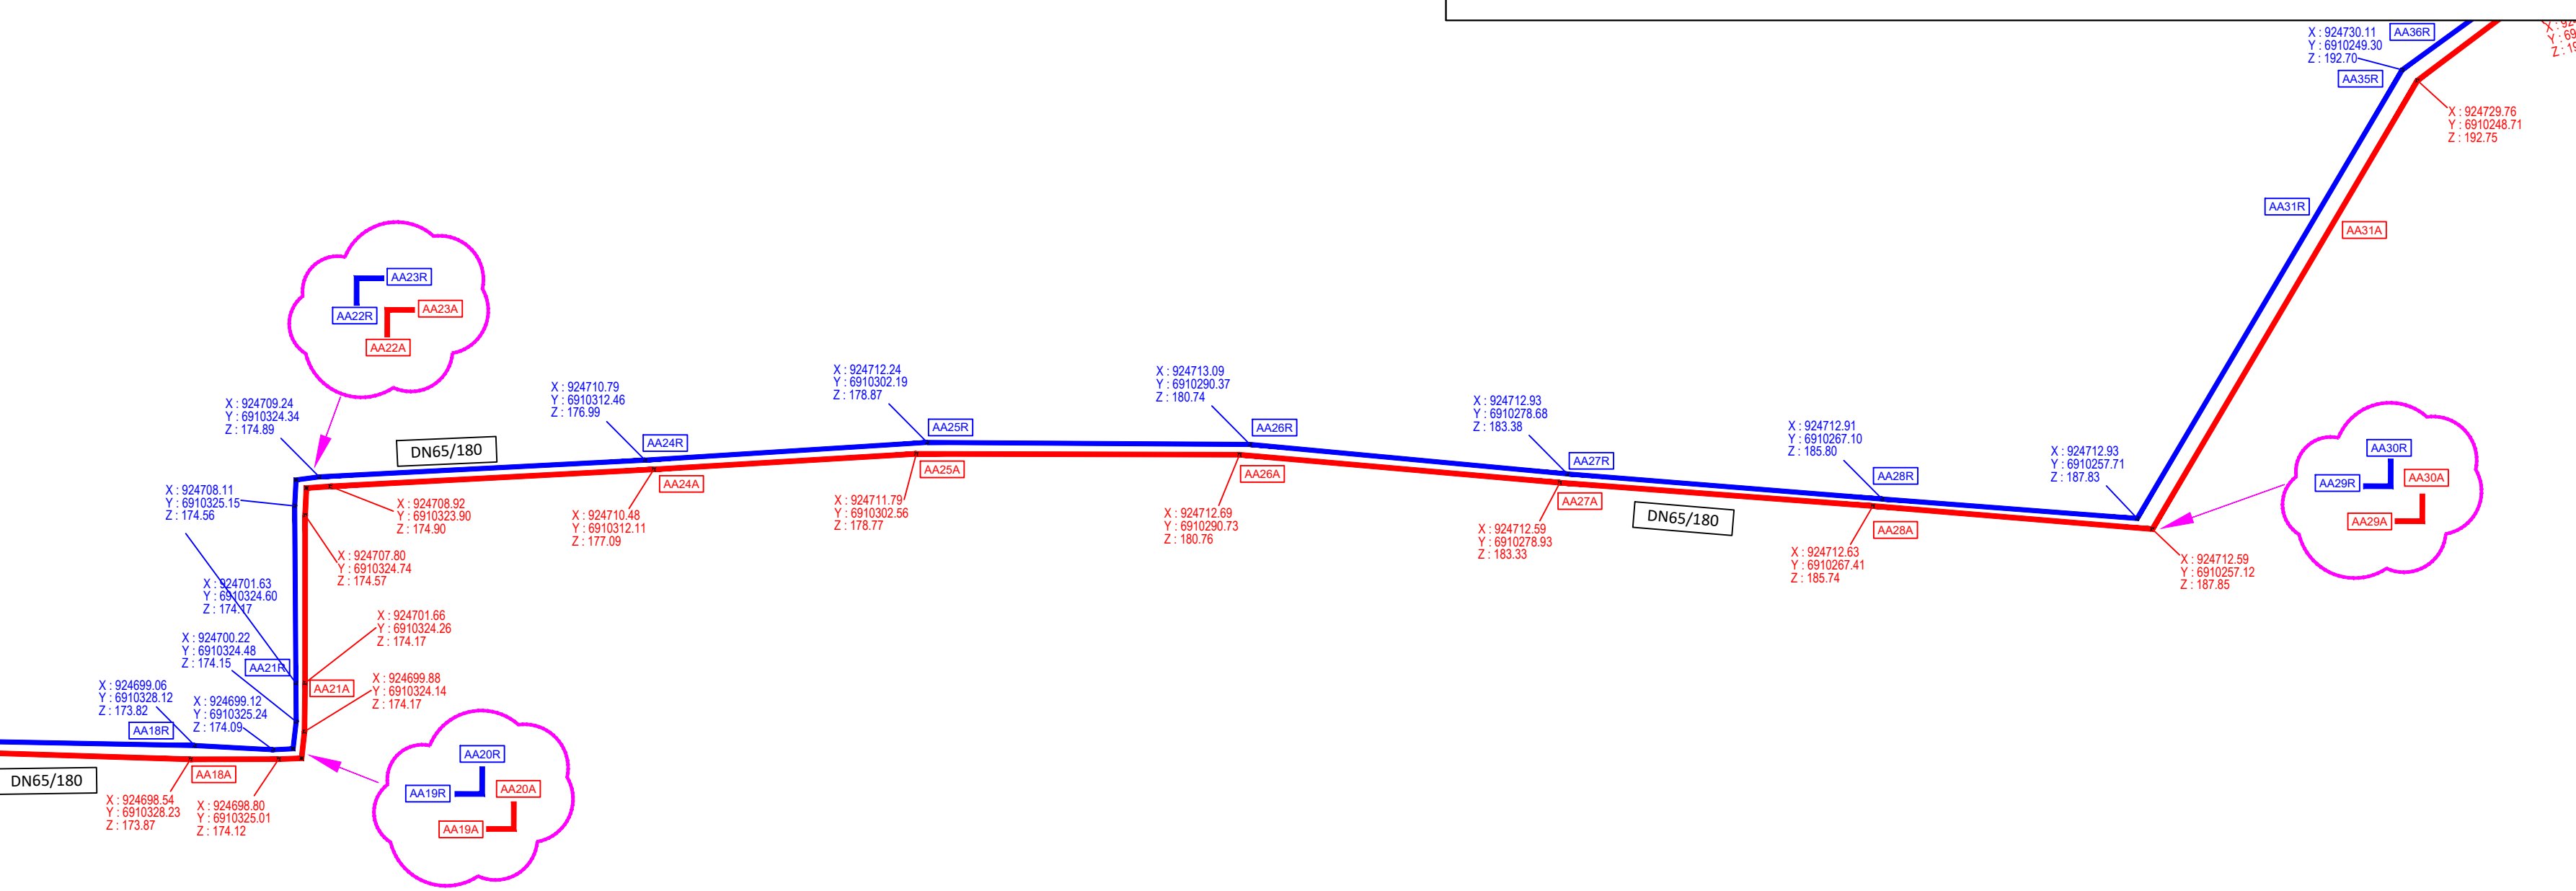



Groupement d'entreprises:

**DEPARTEMENT DE LA MOSELLE  
VILLE DE ROMBAS**

**PLACE DE LA REPUBLIQUE - RUE AUNETTE  
RUE ALEXANDRINE - RUE DES MAGERONS**

**PLAN DE RECOLEMENT**

Zone Industrielle du Canal  
54250 CHAMPIGNEULLES  
Tél : 03 83 38 81 81  
Fax : 03 83 31 21 40

Service	Dessiné par	Approuvé par	Date d'origine	Fichier
BE-CU	N.BLAYDA	E.LEHNERT	09/03/2022	plan Rec-ROMBAS.dwg

Ind	Date	Dessiné par	Vérifié par	Approuvé par	Modifications / Observations
0	09/03/2022	N.BLAYDA	C.MAQUA	E.LEHNERT	EMISSION ORIGINALE
1	07/06/2022	N.BLAYDA	C.MAQUA	E.LEHNERT	AJOUT PARTIE EN AERIEN

Prestation de relevé géoréférencé:  
MULLER TP  
Zac Bellefontaine - Rue de la Promenade  
57780 Roseltange  
N° de certification: 2017-08-024 / fin de validité: 21/08/2023

Pression de calcul:	8 bars	Projection cartographique:	LAMBERT CC48
température de calcul:	110°C	Système altimétrique:	IGN 69

Type de Plan:


APS  PRO  EXE  REC

Code rappel.	Code postal	Format	Echelle	N° Plan	Indice
15198	57120	850 x 460	1/200	21	1

CE PLAN EST LA PROPRIETE DE GNT, IL NE PEUT ETRE NI REPRODUIT, NI UTILISE SANS SON AUTORISATION

**Légende**

	Coordonnées GPS Tube aller		Coordonnées GPS Tube retour
	Coude Pré-isolé		Vanne Pré-isolée
	Té parallèle Pré-isolé		Vidange
	Té à saut Pré-isolé		Purge
	Lyre		Réduction Pré-isolée
	DETECTION CABLE CUIVRE		DETECTION CABLE ETAME

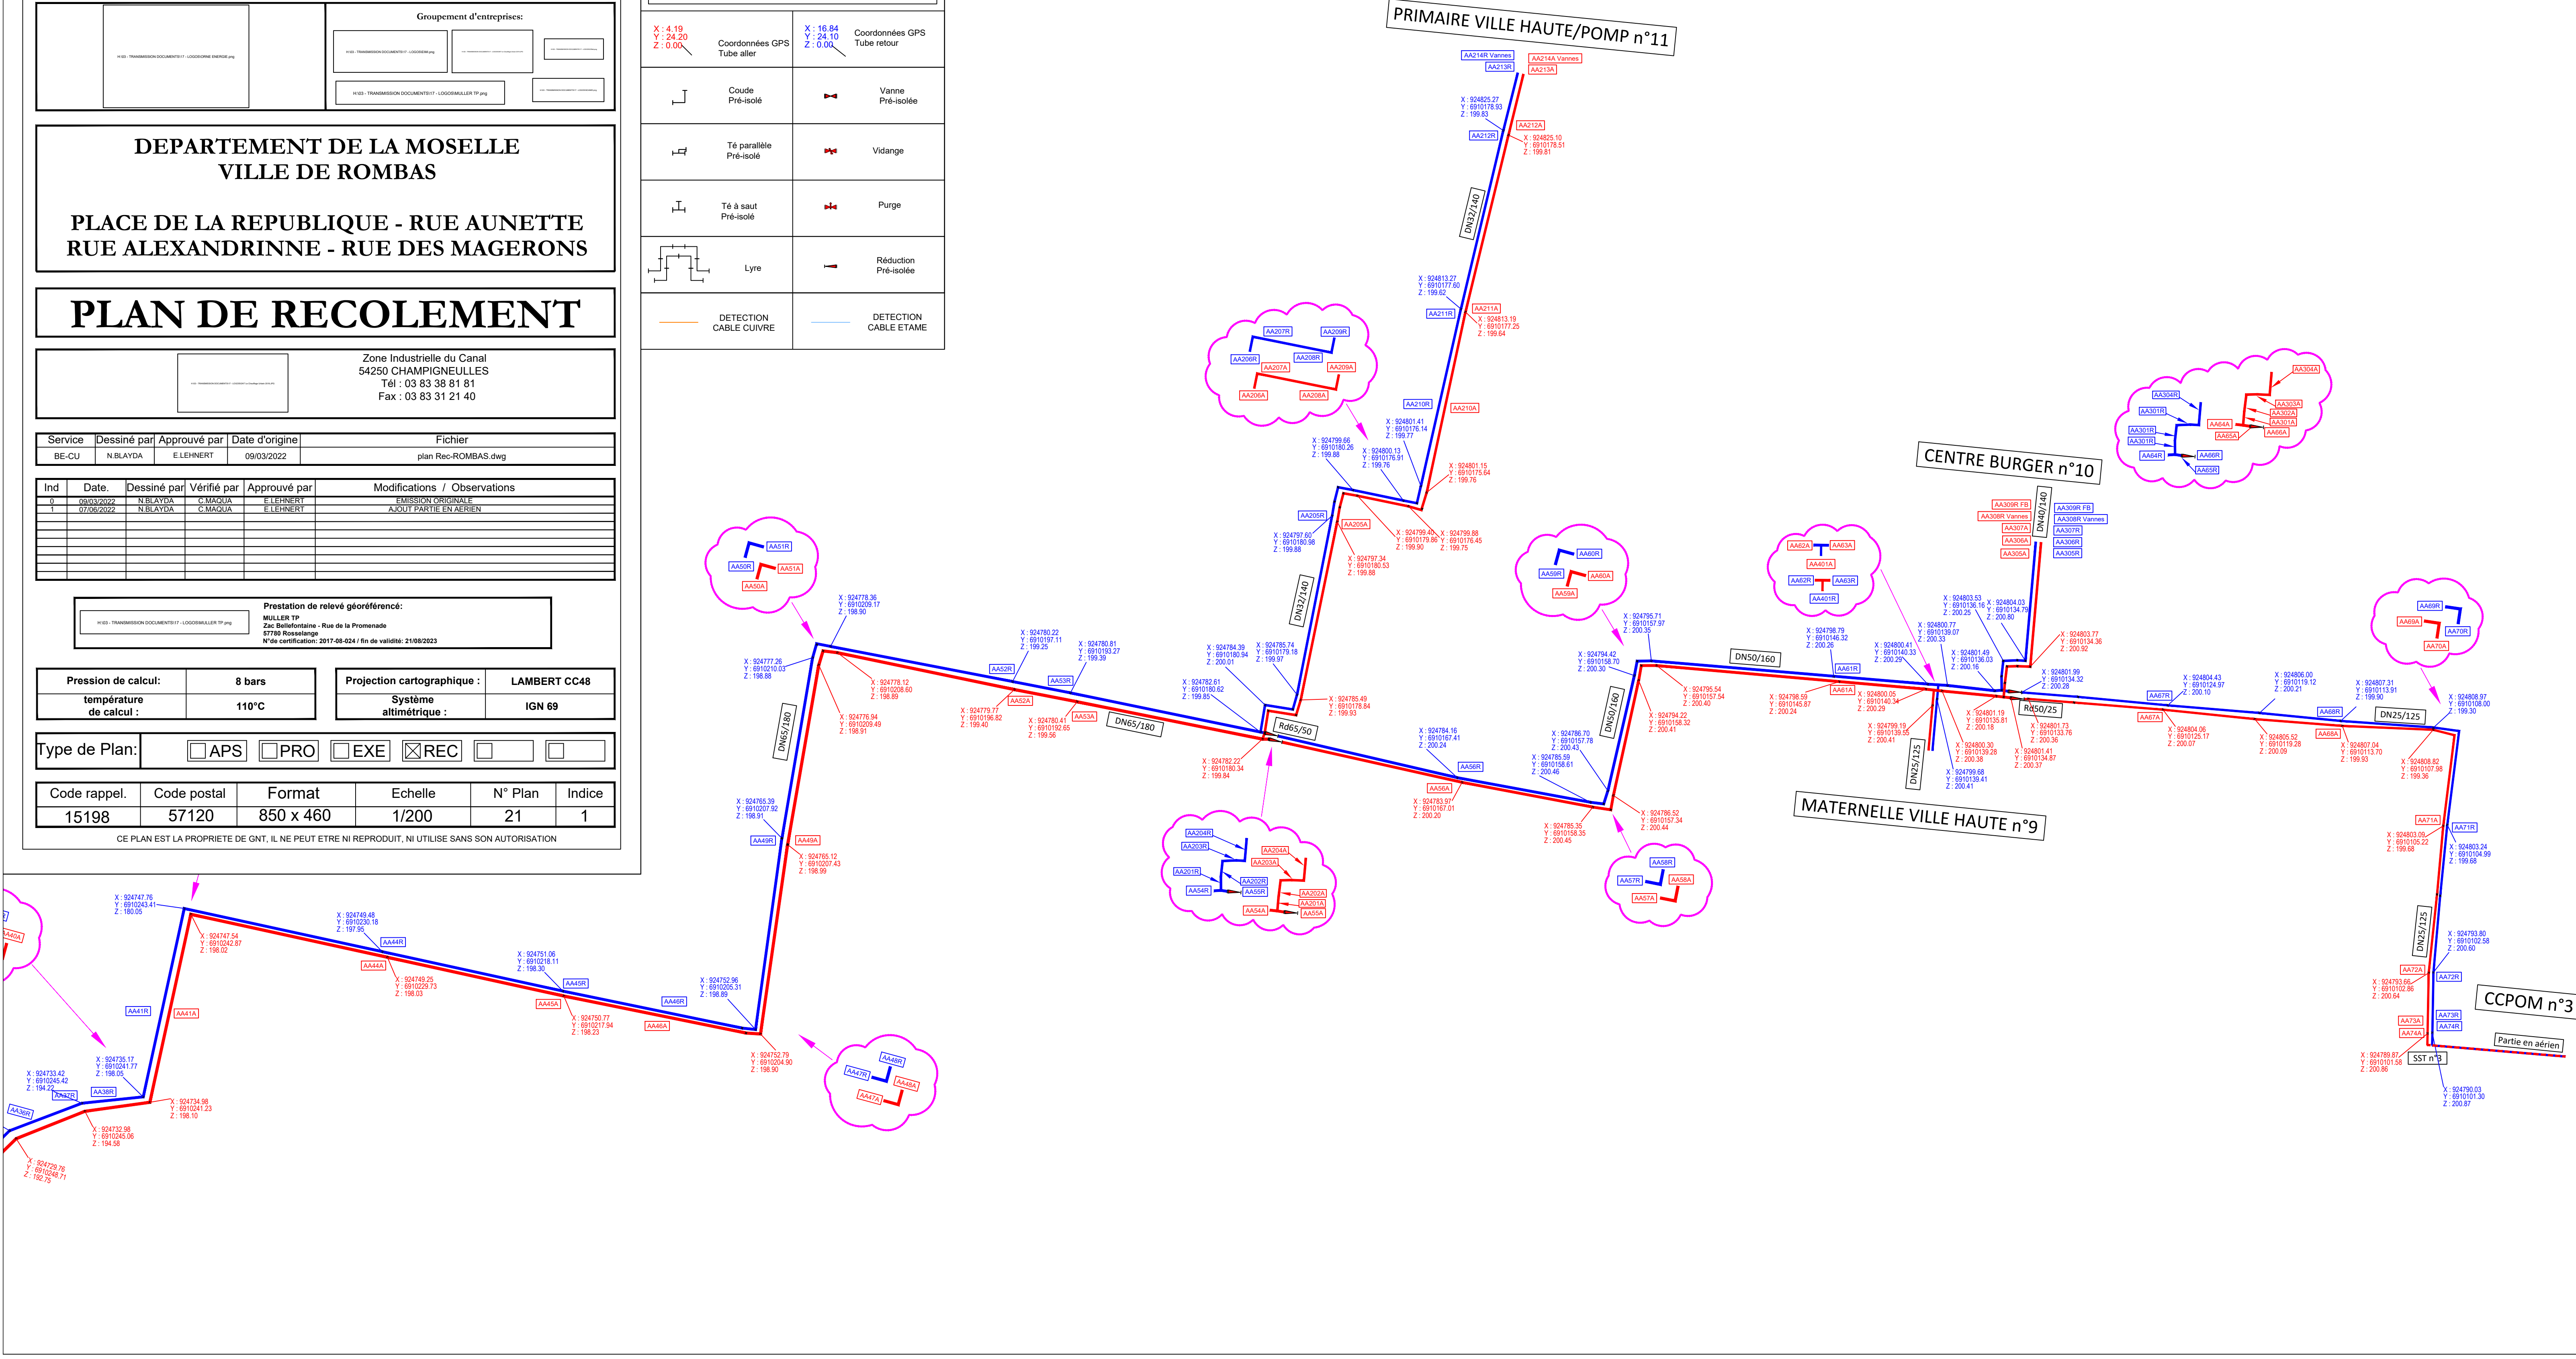

Groupement d'entreprises:

H103 - TRANSMISSION DOCUMENTS17 - LOGO3MAILLER TP.png

H103 - TRANSMISSION DOCUMENTS17 - LOGO3MAILLER TP.png

H103 - TRANSMISSION DOCUMENTS17 - LOGO3MAILLER TP.png

**DEPARTEMENT DE LA MOSELLE**  
**VILLE DE ROMBAS**

**PLACE DE LA REPUBLIQUE**  
**RUE MAURICE RAVEL**

**PLAN DE RECOLEMENT**

Zone Industrielle du Canal  
 54250 CHAMPIGNEUILLES  
 Tél : 03 83 38 81 81  
 Fax : 03 83 31 21 40

Service	Dessiné par	Approuvé par	Date d'origine	Fichier
BE-CU	N.BLAYDA	E.LEHNERT	09/03/2022	plan Rec-ROMBAS.dwg

Ind	Date	Dessiné par	Vérfié par	Approuvé par	Modifications / Observations
0	09/03/2022	N.BLAYDA	C.MAGUA	E.LEHNERT	EMISSION ORIGINALE

Prestation de relevé géoréférencé:

MULLER TP  
 Zac Bellefontaine - Rue de la Promenade  
 57789 Roselange  
 N° de certification: 2017-08-024 / fin de validité: 21/08/2023

Pression de calcul:	8 bars	Projection cartographique :	LAMBERT CC48
température de calcul :	110°C	Système altimétrique :	IGN 69


Type de Plan:  APS  PRO  EXE  REC

Code rappel.	Code postal	Format	Echelle	N° Plan	Indice
15198	57120	1015 x 460	1/200	22	0

CE PLAN EST LA PROPRIETE DE GNT, IL NE PEUT ETRE NI REPRODUIT, NI UTILISE SANS SON AUTORISATION

**Légende**

	Coordonnées GPS Tube aller		Coordonnées GPS Tube retour
	Coude Pré-isolé		Vanne Pré-isolée
	Té parallèle Pré-isolé		Vidange
	Té à saut Pré-isolé		Purge
	Lyre		Réduction Pré-isolée
	DETECTION CABLE CUIVRE		DETECTION CABLE ETAME

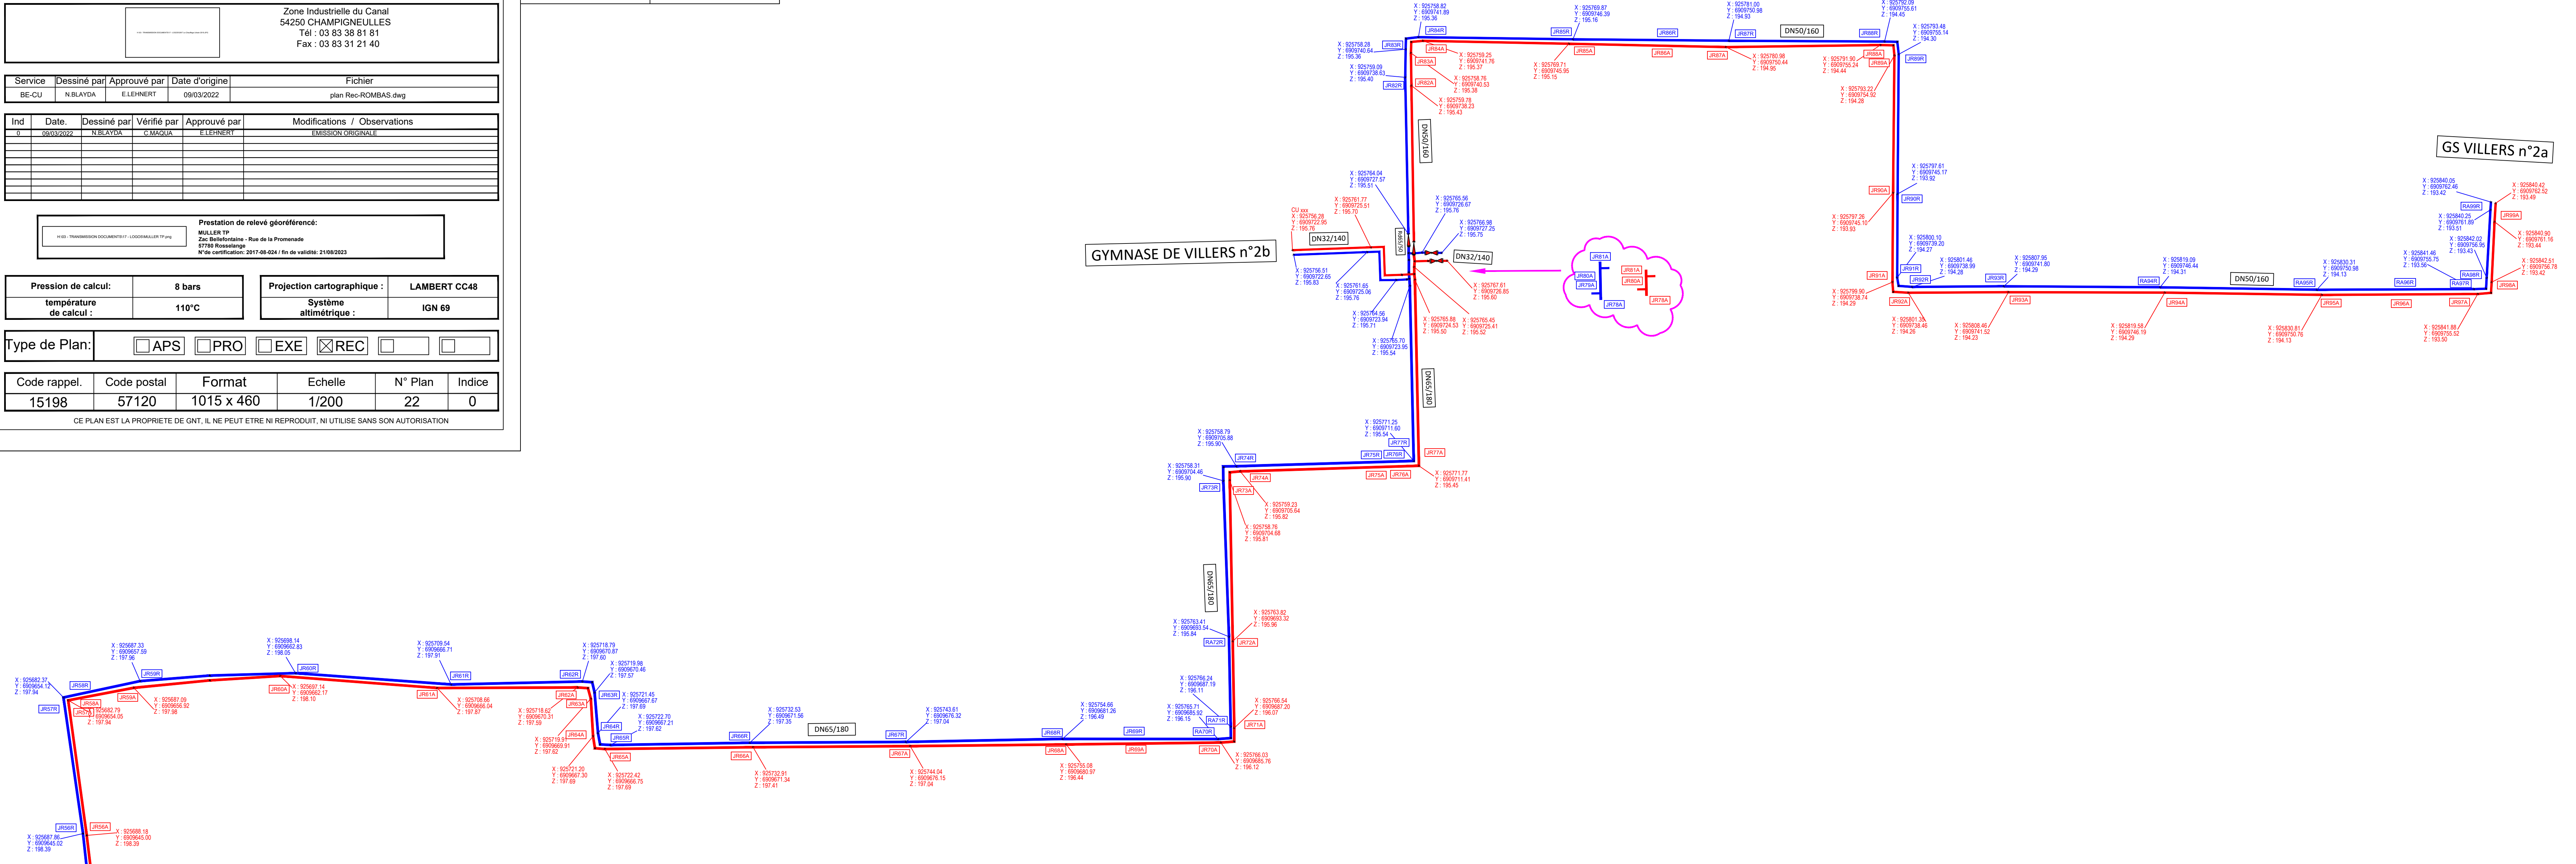



H103 - TRANSMISSION DOCUMENTS17 - LOGOORMA ENERGIE .png

H103 - TRANSMISSION DOCUMENTS17 - LOGOORMA TP .png

**DEPARTEMENT DE LA MOSELLE**  
**VILLE DE ROMBAS**  
**ALLEE DU GAI LOGIS**  
**RUE SOEUR PIERRE STANISLAS**

**PLAN DE RECOLEMENT**

Zone Industrielle du Canal  
 54250 CHAMPIGNEULLES  
 Tél : 03 83 38 81 81  
 Fax : 03 83 31 21 40

Service	Dessiné par	Approuvé par	Date d'origine	Fichier
BE-CU	N.BLAYDA	E.LEHNERT	09/03/2022	plan Rec-ROMBAS.dwg

Ind	Date	Dessiné par	Vérifié par	Approuvé par	Modifications / Observations
0	09/03/2022	N.BLAYDA	C.MAGUA	E.LEHNERT	EMISSION ORIGINALE

Prestation de relevé géoréférencé:


MULLER TP  
 Zac Bellefontaine - Rue de la Promenade  
 57760 Rosellelange  
 N° de certification: 2017-08-024 / fin de validité: 21/08/2023

Pression de calcul:	8 bars	Projection cartographique :	LAMBERT CC48
température de calcul :	110°C	Système altimétrique :	IGN 69

Type de Plan:  APS  PRO  EXE  REC

Code rappel.	Code postal	Format	Echelle	N° Plan	Indice
15198	57120	1100 x 300	1/200	23	0


CE PLAN EST LA PROPRIETE DE GNT, IL NE PEUT ETRE NI REPRODUIT, NI UTILISE SANS SON AUTORISATION

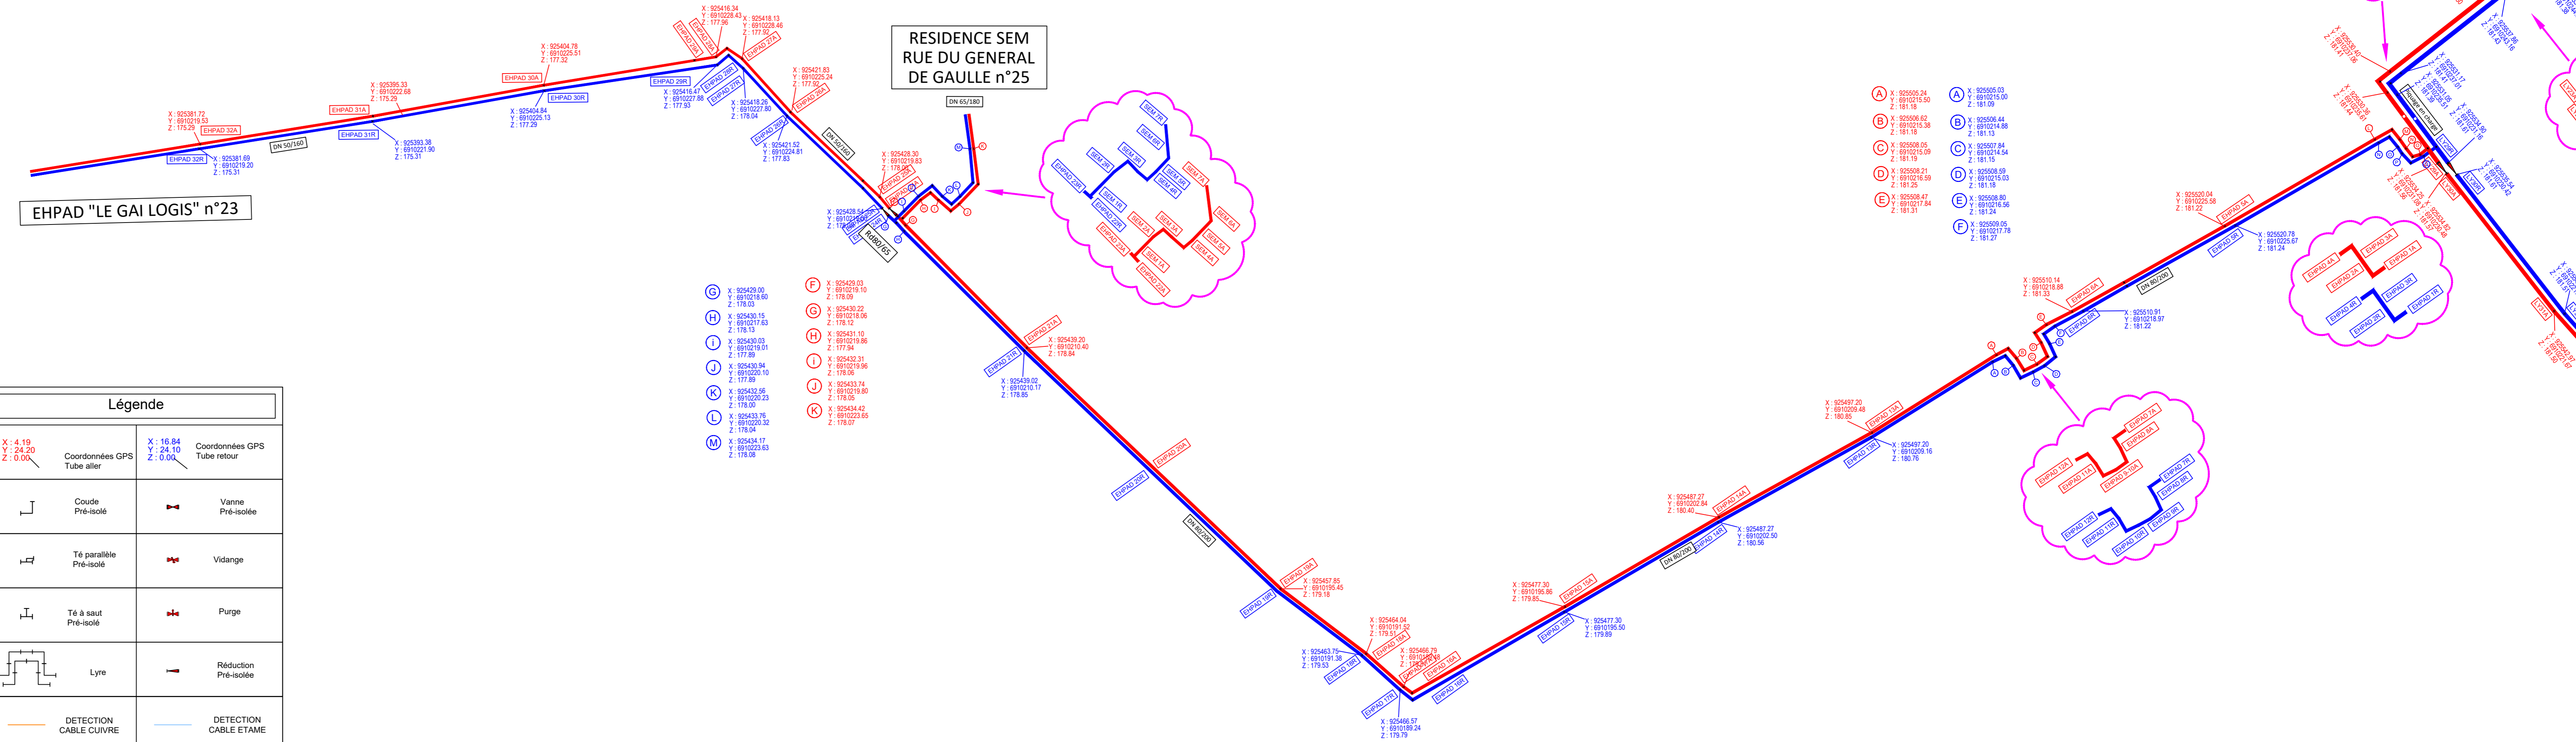

**Légende**

X : 4.19 Y : 24.20 Z : 0.00	Coordonnées GPS Tube aller	X : 16.84 Y : 24.10 Z : 0.00	Coordonnées GPS Tube retour
	Coude Pré-isolé		Vanne Pré-isolée
	Té parallèle Pré-isolé		Vidange
	Té à saut Pré-isolé		Purge
	Lyre		Réduction Pré-isolée
	DETECTION CABLE CUIVRE		DETECTION CABLE ETAME



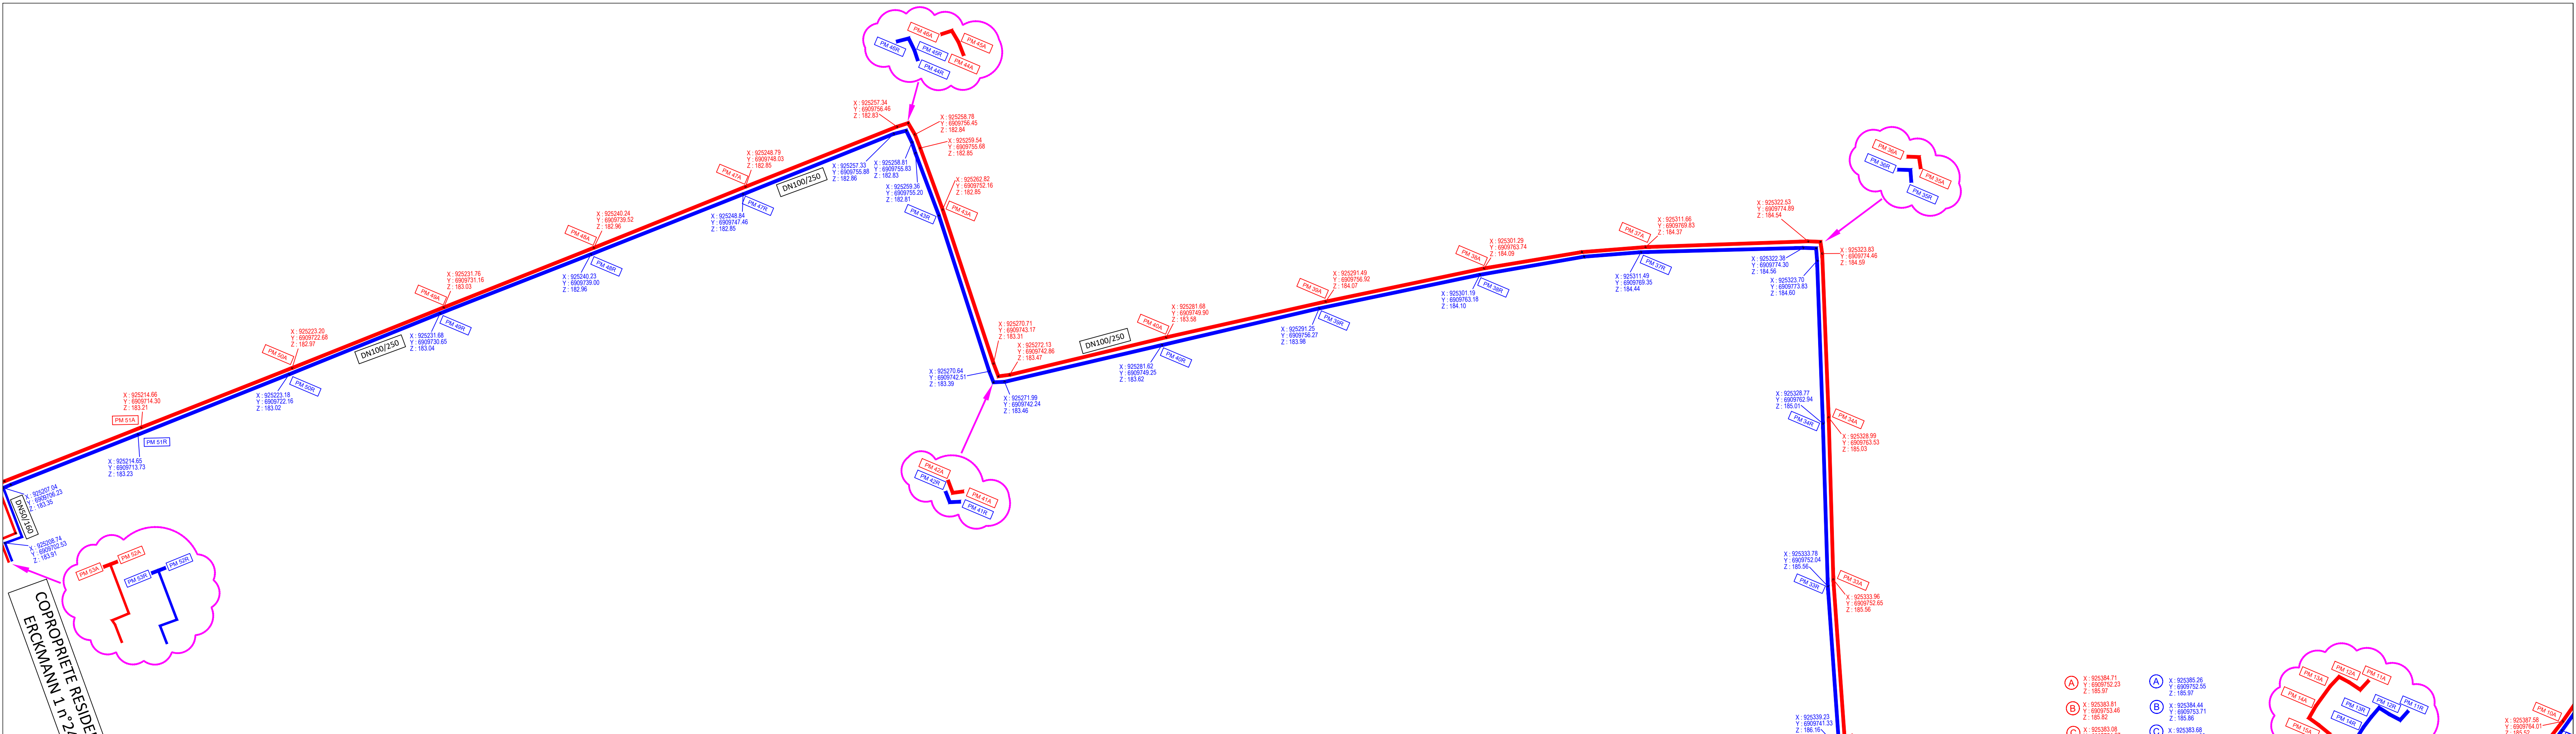

PROPRIETE RESIDENT  
ERCKMANN 1 n°2A

**DEPARTEMENT DE LA MOSELLE**  
**VILLE DE ROMBAS**  
 RUE ANATOLE FRANCE - RUE MOLIERE -  
 RUE PAUL VERLAINE

**PLAN DE RECOLEMENT**

Zone Industrielle du Canal  
 54250 CHAMPIGNEUILLES  
 Tél : 03 83 38 81 81  
 Fax : 03 83 31 21 40

Service	Dessiné par	Approuvé par	Date d'origine	Fichier
BE-CU	N.BLAYDA	E.LEHNERT	09/03/2022	plan Rec-ROMBAS.dwg

Ind	Date	Dessiné par	Vérifié par	Approuvé par	Modifications / Observations
g	09/03/2022	N.BLAYDA	C.MAGUJA	E.LEHNERT	EMISSIION ORIGINALE

Prestation de relevé géoréférencé:  
 MULLER TP  
 Zac Belfontaine - Rue de la Promenade  
 57160 Roselange  
 N° de certification: 2017-08-024 / fin de validité: 21/09/2023

Pression de calcul:	8 bars	Projection cartographique :	LAMBERT CC48
température de calcul :	110°C	Système altimétrique :	IGN 69

Type de Plan:  APS  PRO  EXE  REC

Code rappel.	Code postal	Format	Echelle	N° Plan	Indice
15198	57120	950 x 570	1/200	24	0

CE PLAN EST LA PROPRIETE DE GNT, IL NE PEUT ETRE NI REPRODUIT, NI UTILISE SANS SON AUTORISATION

**Légende**

X : 4.19 Y : 24.20 Z : 0.00	Coordonnées GPS Tube aller	X : 16.84 Y : 24.10 Z : 0.00	Coordonnées GPS Tube retour
	Coude Pré-isolé		Vanne Pré-isolée
	Té parallèle Pré-isolé		Vidange
	Té à saut Pré-isolé		Purge
	Lyre		Réduction Pré-isolée
	DETECTION CABLE CUIVRE		DETECTION CABLE ETAME

- |   |   |   |   |
|---|---|---|---|

Groupement d'entreprises:

H103 - TRANSMISSION DOCUMENTS17 - LOGOORNE ENERGIE.png

H103 - TRANSMISSION DOCUMENTS17 - LOGOORNE ENERGIE.png

H103 - TRANSMISSION DOCUMENTS17 - LOGOORNE ENERGIE.png

**DEPARTEMENT DE LA MOSELLE**  
**VILLE DE ROMBAS**  
 RUE PAUL VERLAINE  
 RUE ERKMANN CHATRIAN

**PLAN DE RECOLEMENT**

Zone Industrielle du Canal  
 54250 CHAMPIGNEULLES  
 Tél : 03 83 38 81 81  
 Fax : 03 83 31 21 40

Service	Dessiné par	Approuvé par	Date d'origine	Fichier
BE-CU	N.BLAYDA	E.LEHNERT	09/03/2022	plan Rec-ROMBAS.dwg

Ind	Date.	Dessiné par	Vérifié par	Approuvé par	Modifications / Observations
0	14/03/2022	N.BLAYDA	C.MAGUA	E.LEHNERT	EMISSION ORIGINALE

**Prestation de relevé géoréférencé:**  
 MULLER TP  
 Zac Bellefontaine - Rue de la Promenade  
 87780 Kosselange  
 N° de certification: 2017-08-024 / fin de validité: 21/08/2023

<b>Pression de calcul:</b>	<b>8 bars</b>	<b>Projection cartographique :</b>	<b>LAMBERT CC48</b>
<b>température de calcul :</b>	<b>110°C</b>	<b>Système altimétrique :</b>	<b>IGN 69</b>

Type de Plan:  APS  PRO  EXE  REC

Code rappel.	Code postal	Format	Echelle	N° Plan	Indice
15198	57120	1160 x 300	1/200	25	0

CE PLAN EST LA PROPRIETE DE GNT, IL NE PEUT ETRE NI REPRODUIT, NI UTILISE SANS SON AUTORISATION

