


Légende de la vue Eau

- E-Appareil de mesure
- E-Décharge
- E-Hydrant
- E-Raccord
- E-Refolement
- E-Stockage
- E-Vanne
- F-Détail ponctuel
- E-Branchement
- E-Tronçon
- F-Détail linéaire
- E-Emprise d'ouvrage
- F-Batiment
- F-Détail surfacique
- F-Hydrographie
- F-Ilot
- F-LIMITE DE COMMUNE
- F-Parcelle



PRUZILLY  
3.2

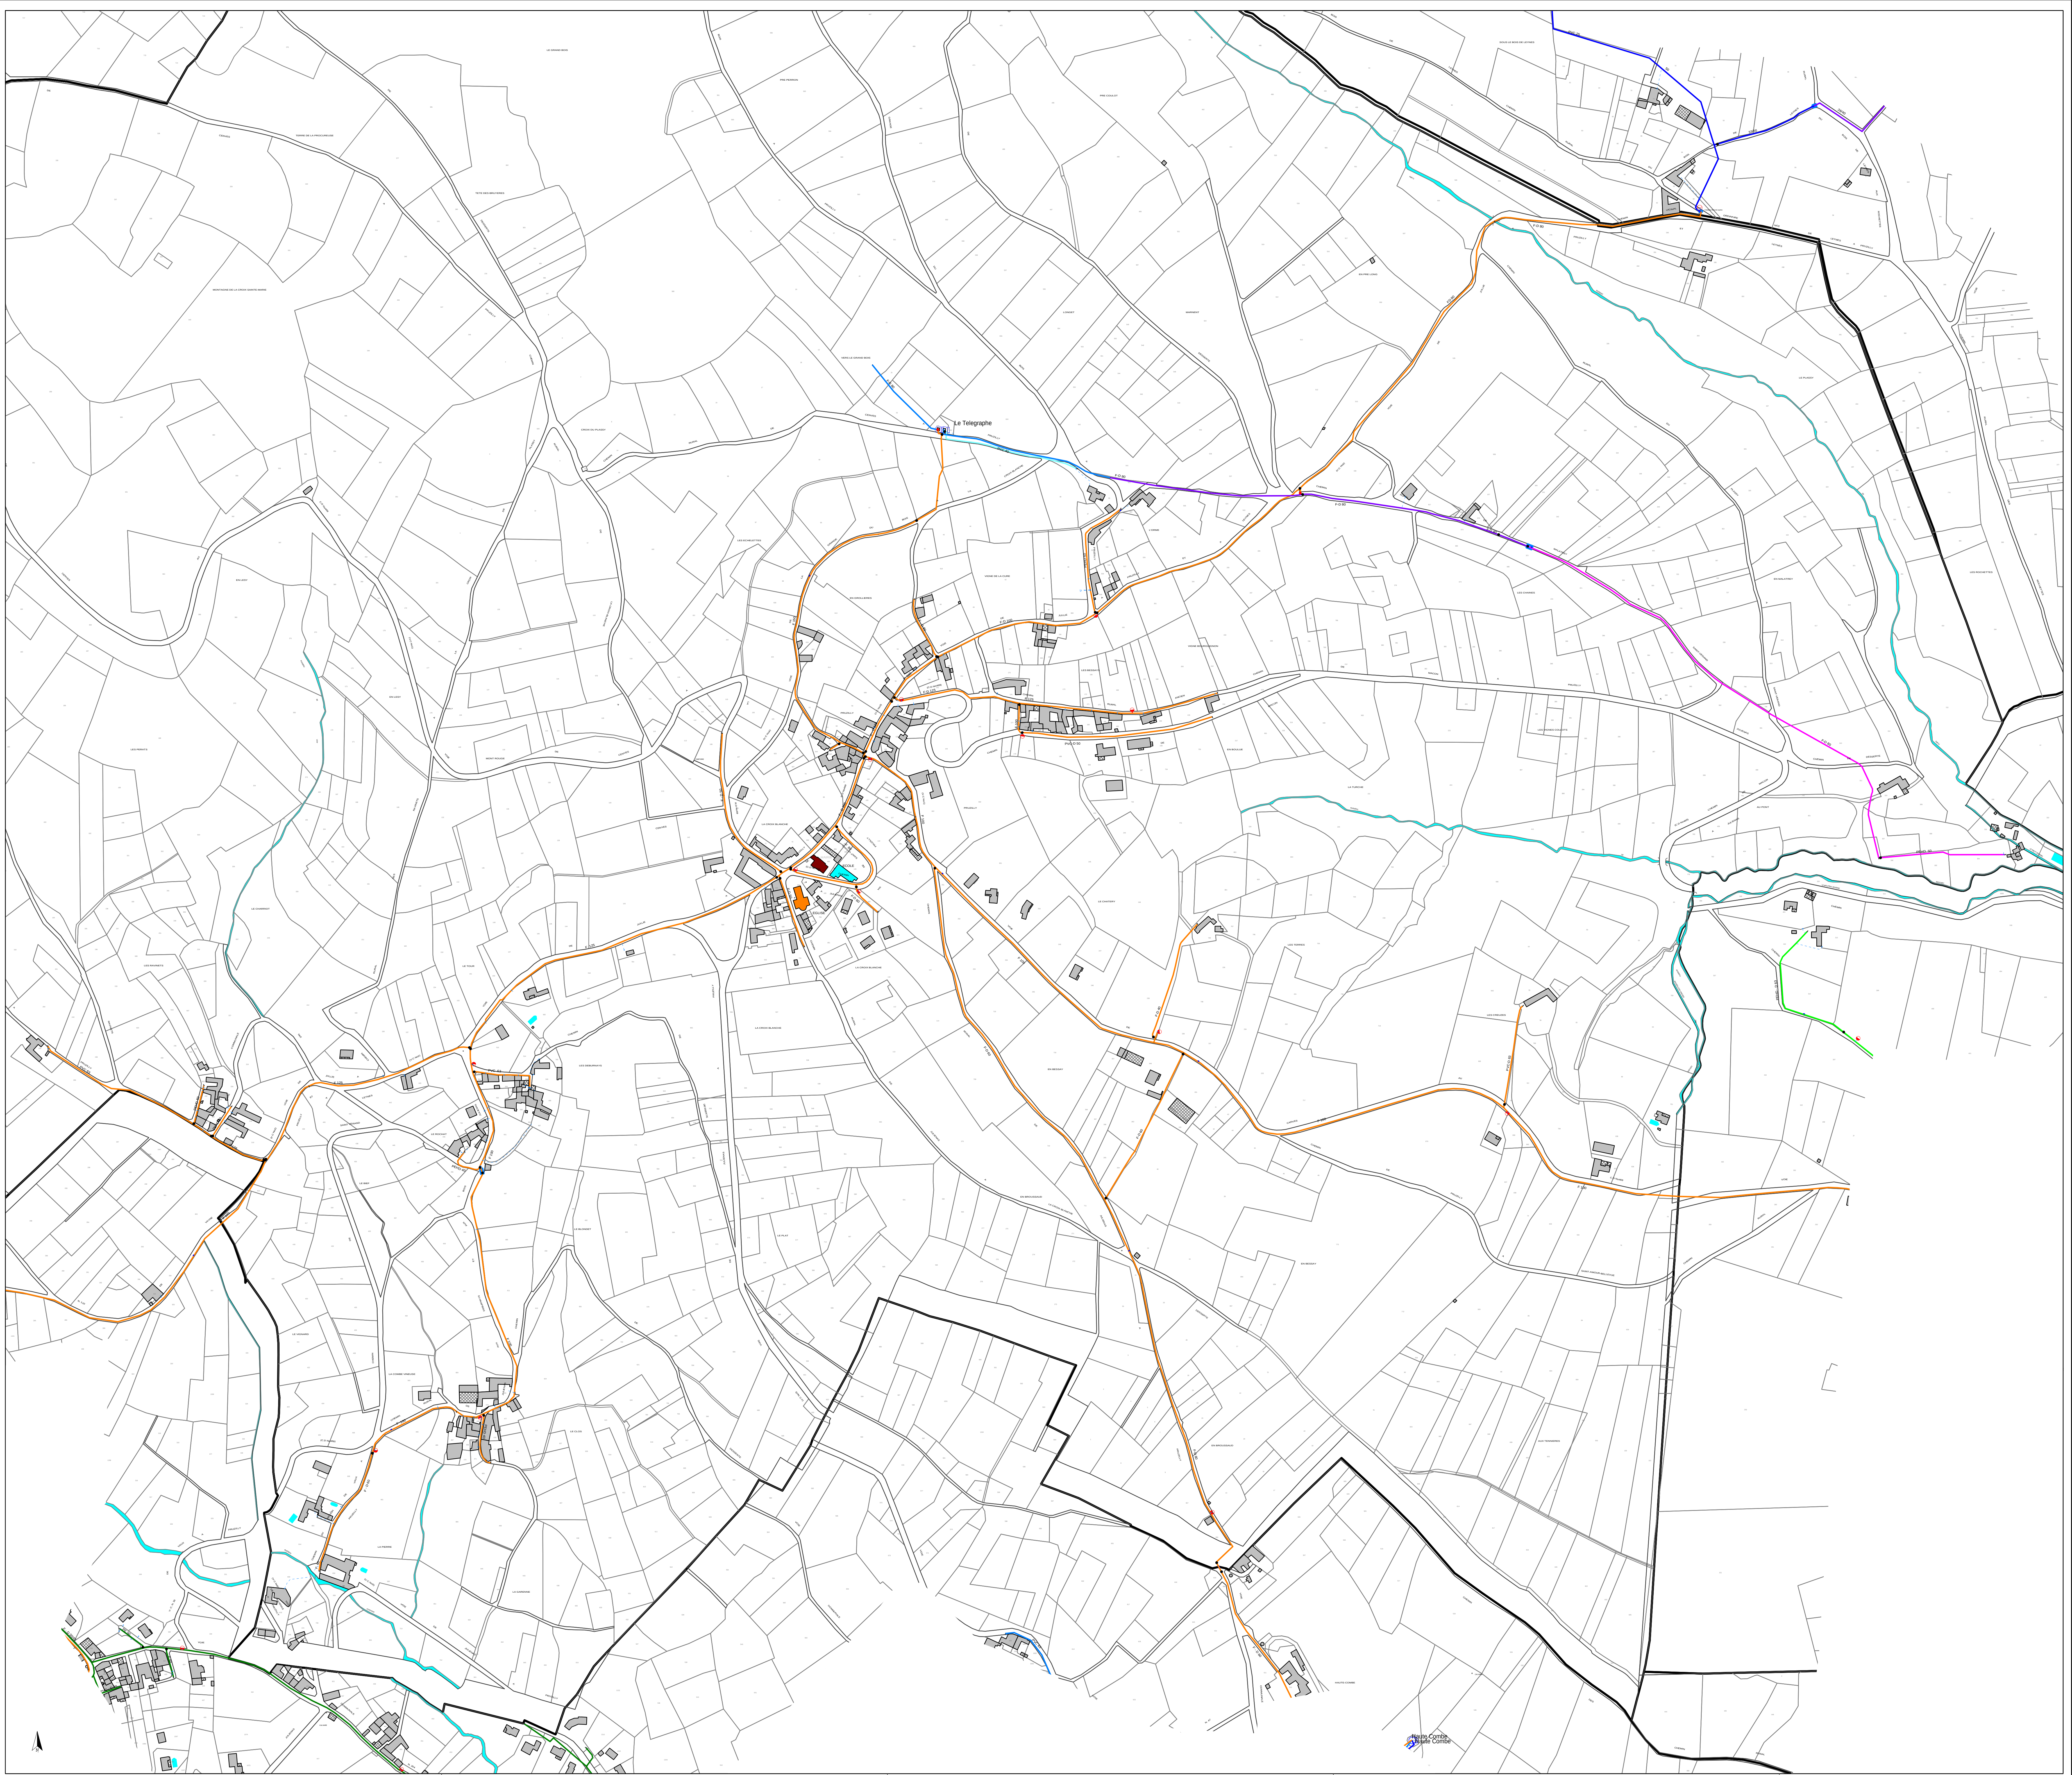

24 RUE PROFESSEUR LEBECHE  
71000 CHALON SUR SAONE

Nivellement :

Plan N°  
Echelle: 1/ 2500

Date de Travaux:  
Date de Récolement :

