

NOTRE DAME DES MILLIERES

Plans de récolement

Eau Potable

Planche 3, 4 et 5 : Pommarey, le Cret, les Culattes, Moncoutin

Edition : 200

ALPEUR
Service technique - BP 314
73375 LE BOURGET DU LAC Cedex
Téléfax : 04.78.25.24.50
e-mail : alpeur@wanadoo.fr

Echell
1/100

Alpeur
Etudes et conseils
en environnement

LEGENDE

- [illegible]

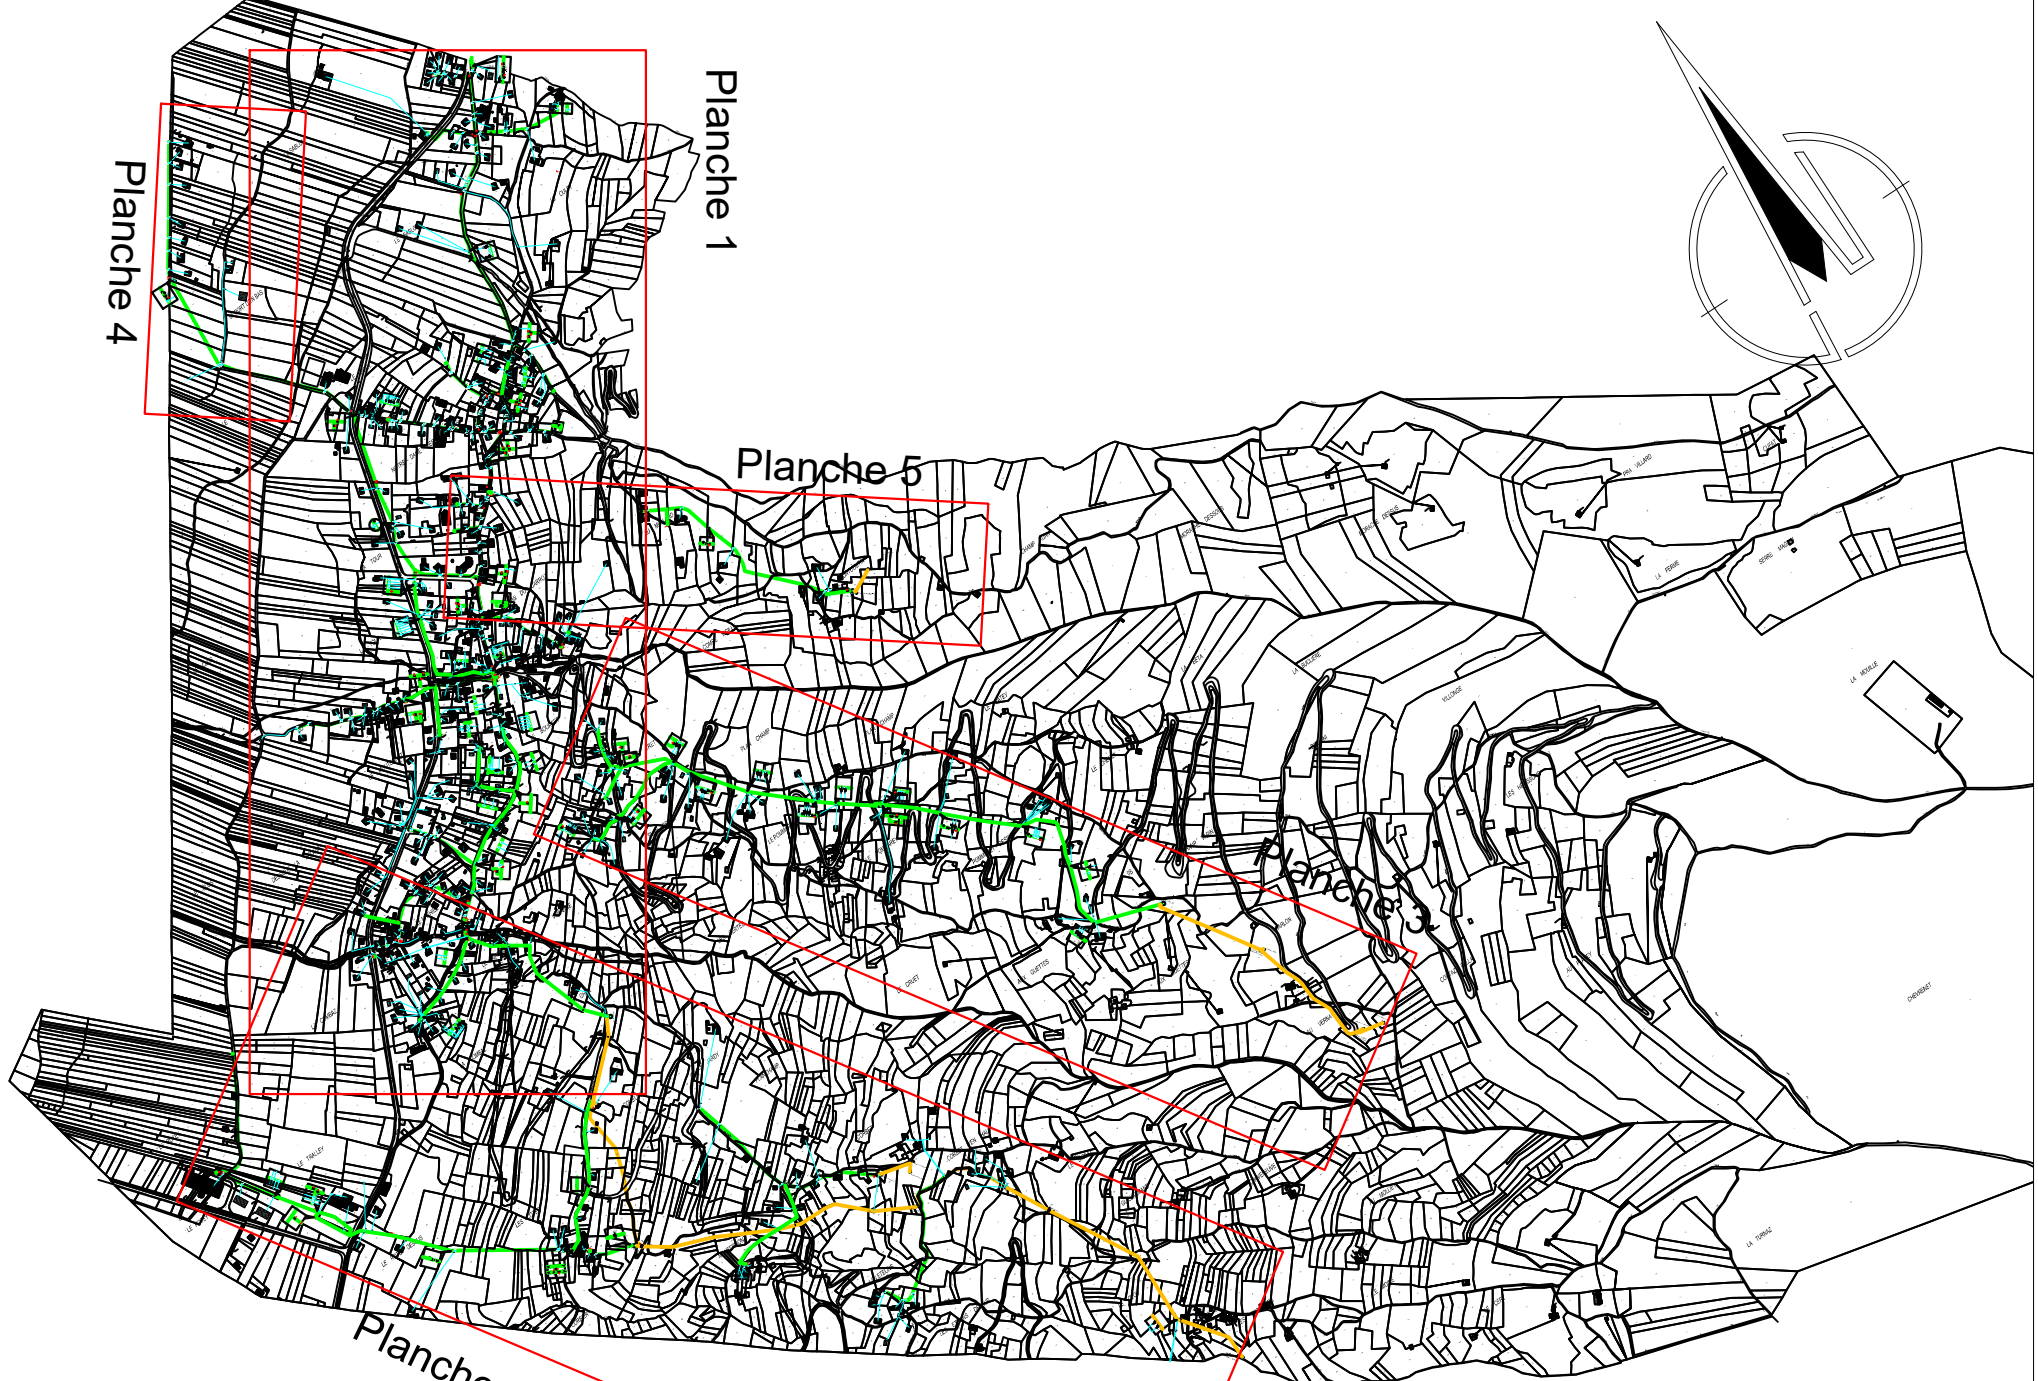


Planche 4

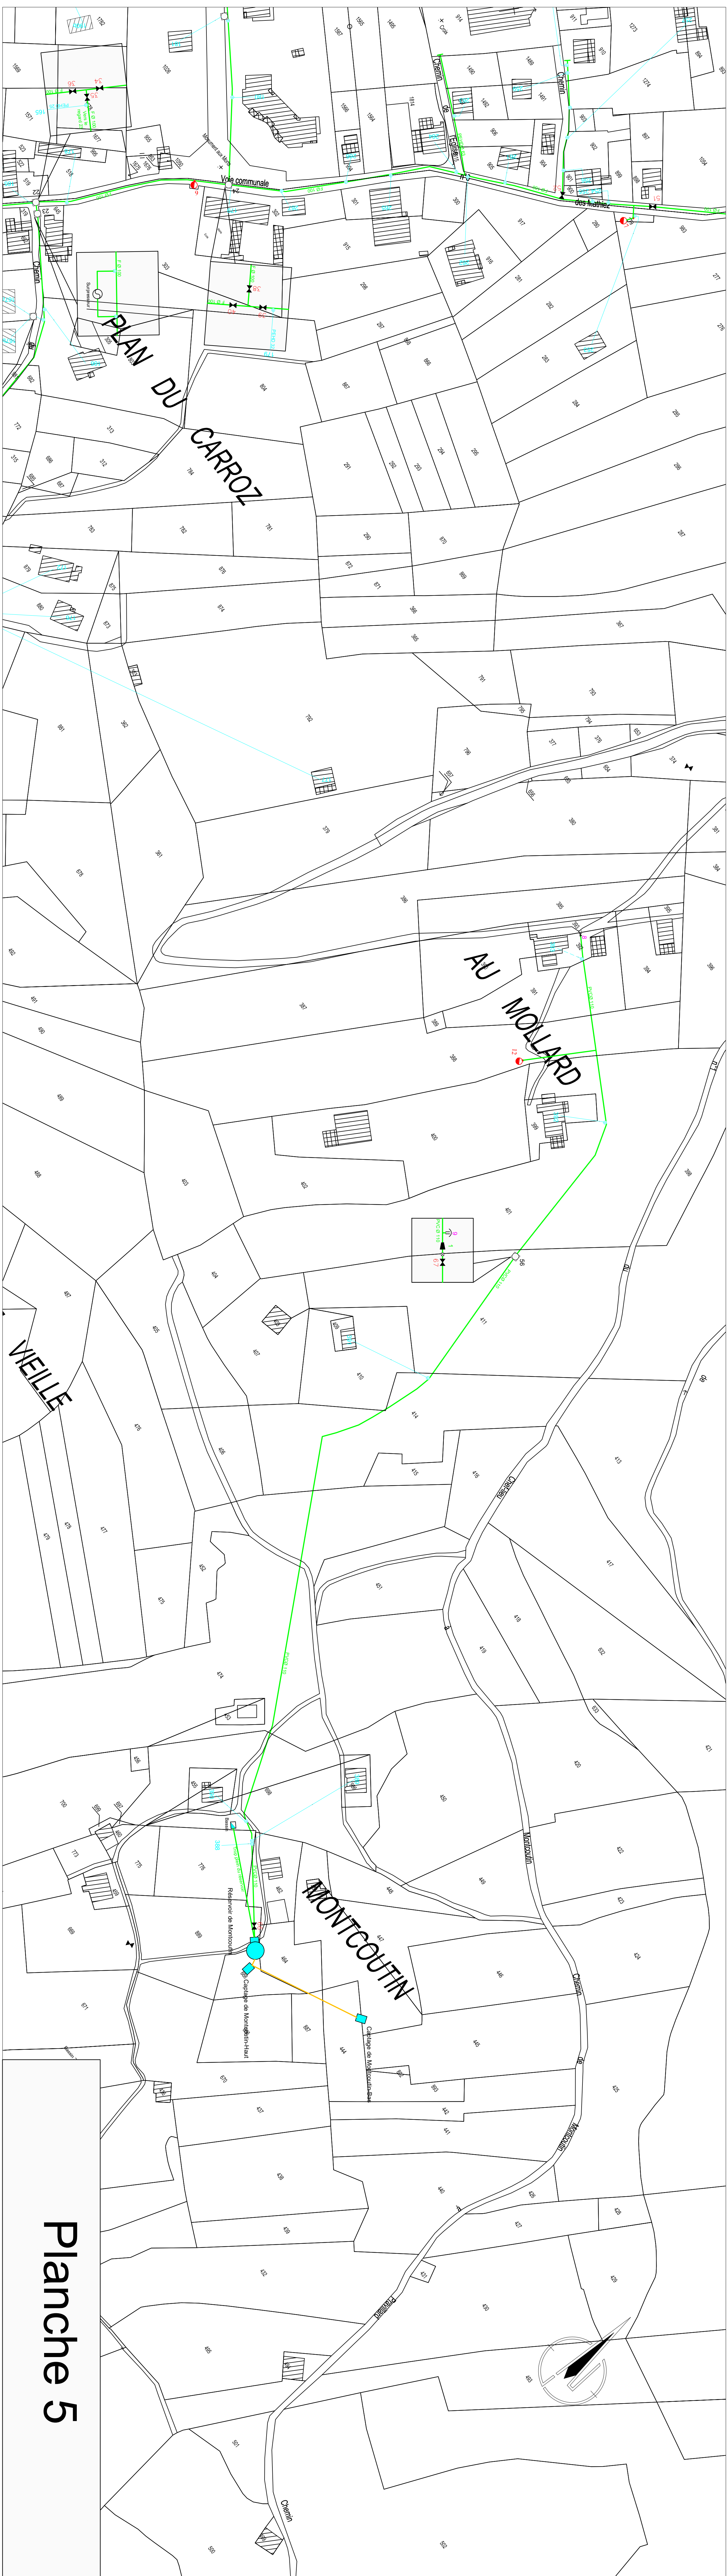


Planche 5



Planche 3