

Chantier de Vannes Ø 1000					
32	1000	—	Bride=Uni PN10	—	2
33	1000	—	Manchette d'ancrage et d'étanchéité lg:1.50m Ancrage à 500mm	—	2
34	1000	200	Té à 3 brides PN 10	—	1
35	1000	300	Té à 3 brides PN 10	—	2
36	1000	—	Joint de démontage autobuté à course longue type JP PN 10	—	1
37	1000	—	Robinet à papillon à brides EUROSTOP BB commande par volant FAH PN 10	—	1
46	200	—	Ventouse type ventex PN 10	—	3
47	200	—	Robinet vanne EURO 20 type 21 PN 10	—	3
54	—	—	Trappe verrouillées et assistées 1m x 0.60m	—	2
55	—	—	dalle préfabriquées béton armé 1.80 x 0.60	—	3
56	—	—	Grille RE 40 H FD	—	2
57	—	—	Regard béton 400x400	—	2
58	110	—	Coude 90° PVC	—	2
59	110	—	Tube PVC Lg: 4.00m	—	2
60	110	—	Colliers d'ancrage pour pvc Ø 110	—	5
61	—	—	Echelle Galvanisée + Crosse + Pattes de fixations	—	1
62	—	—	Bouche à clé type PAVA 10 Kg	—	2







LEGENDE

— PUX

— PUX VERROUILLEE

— Fonte standard

Sens de fermeture des vannes : FAH

 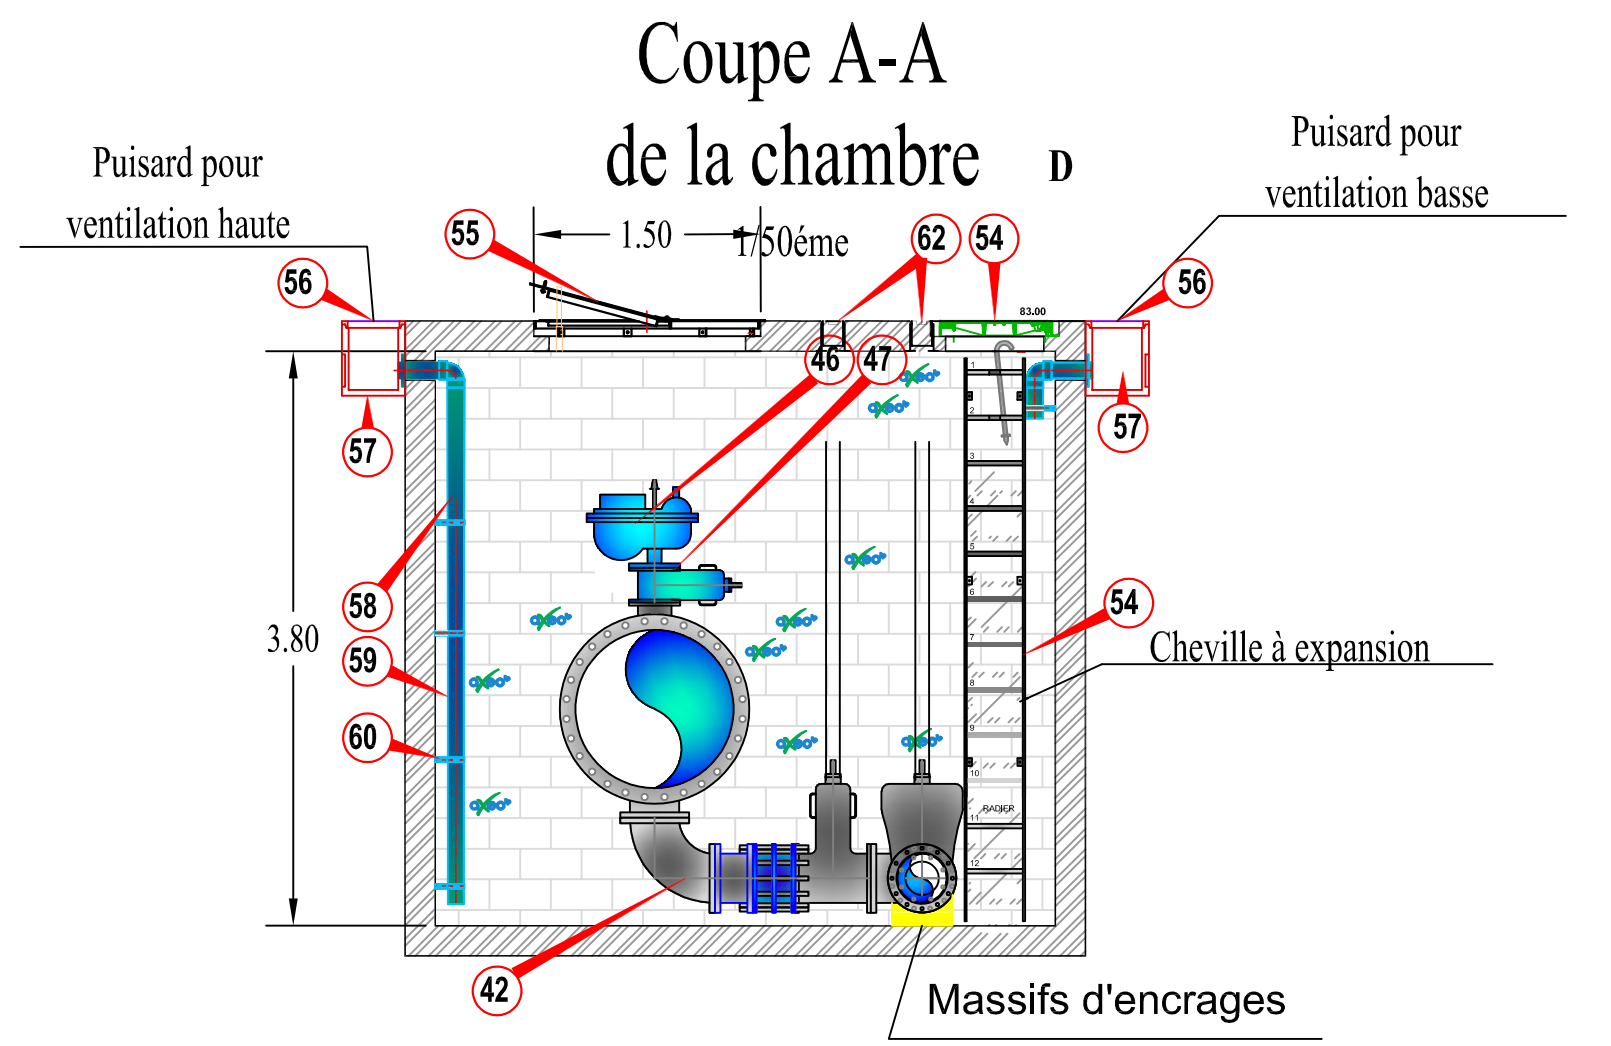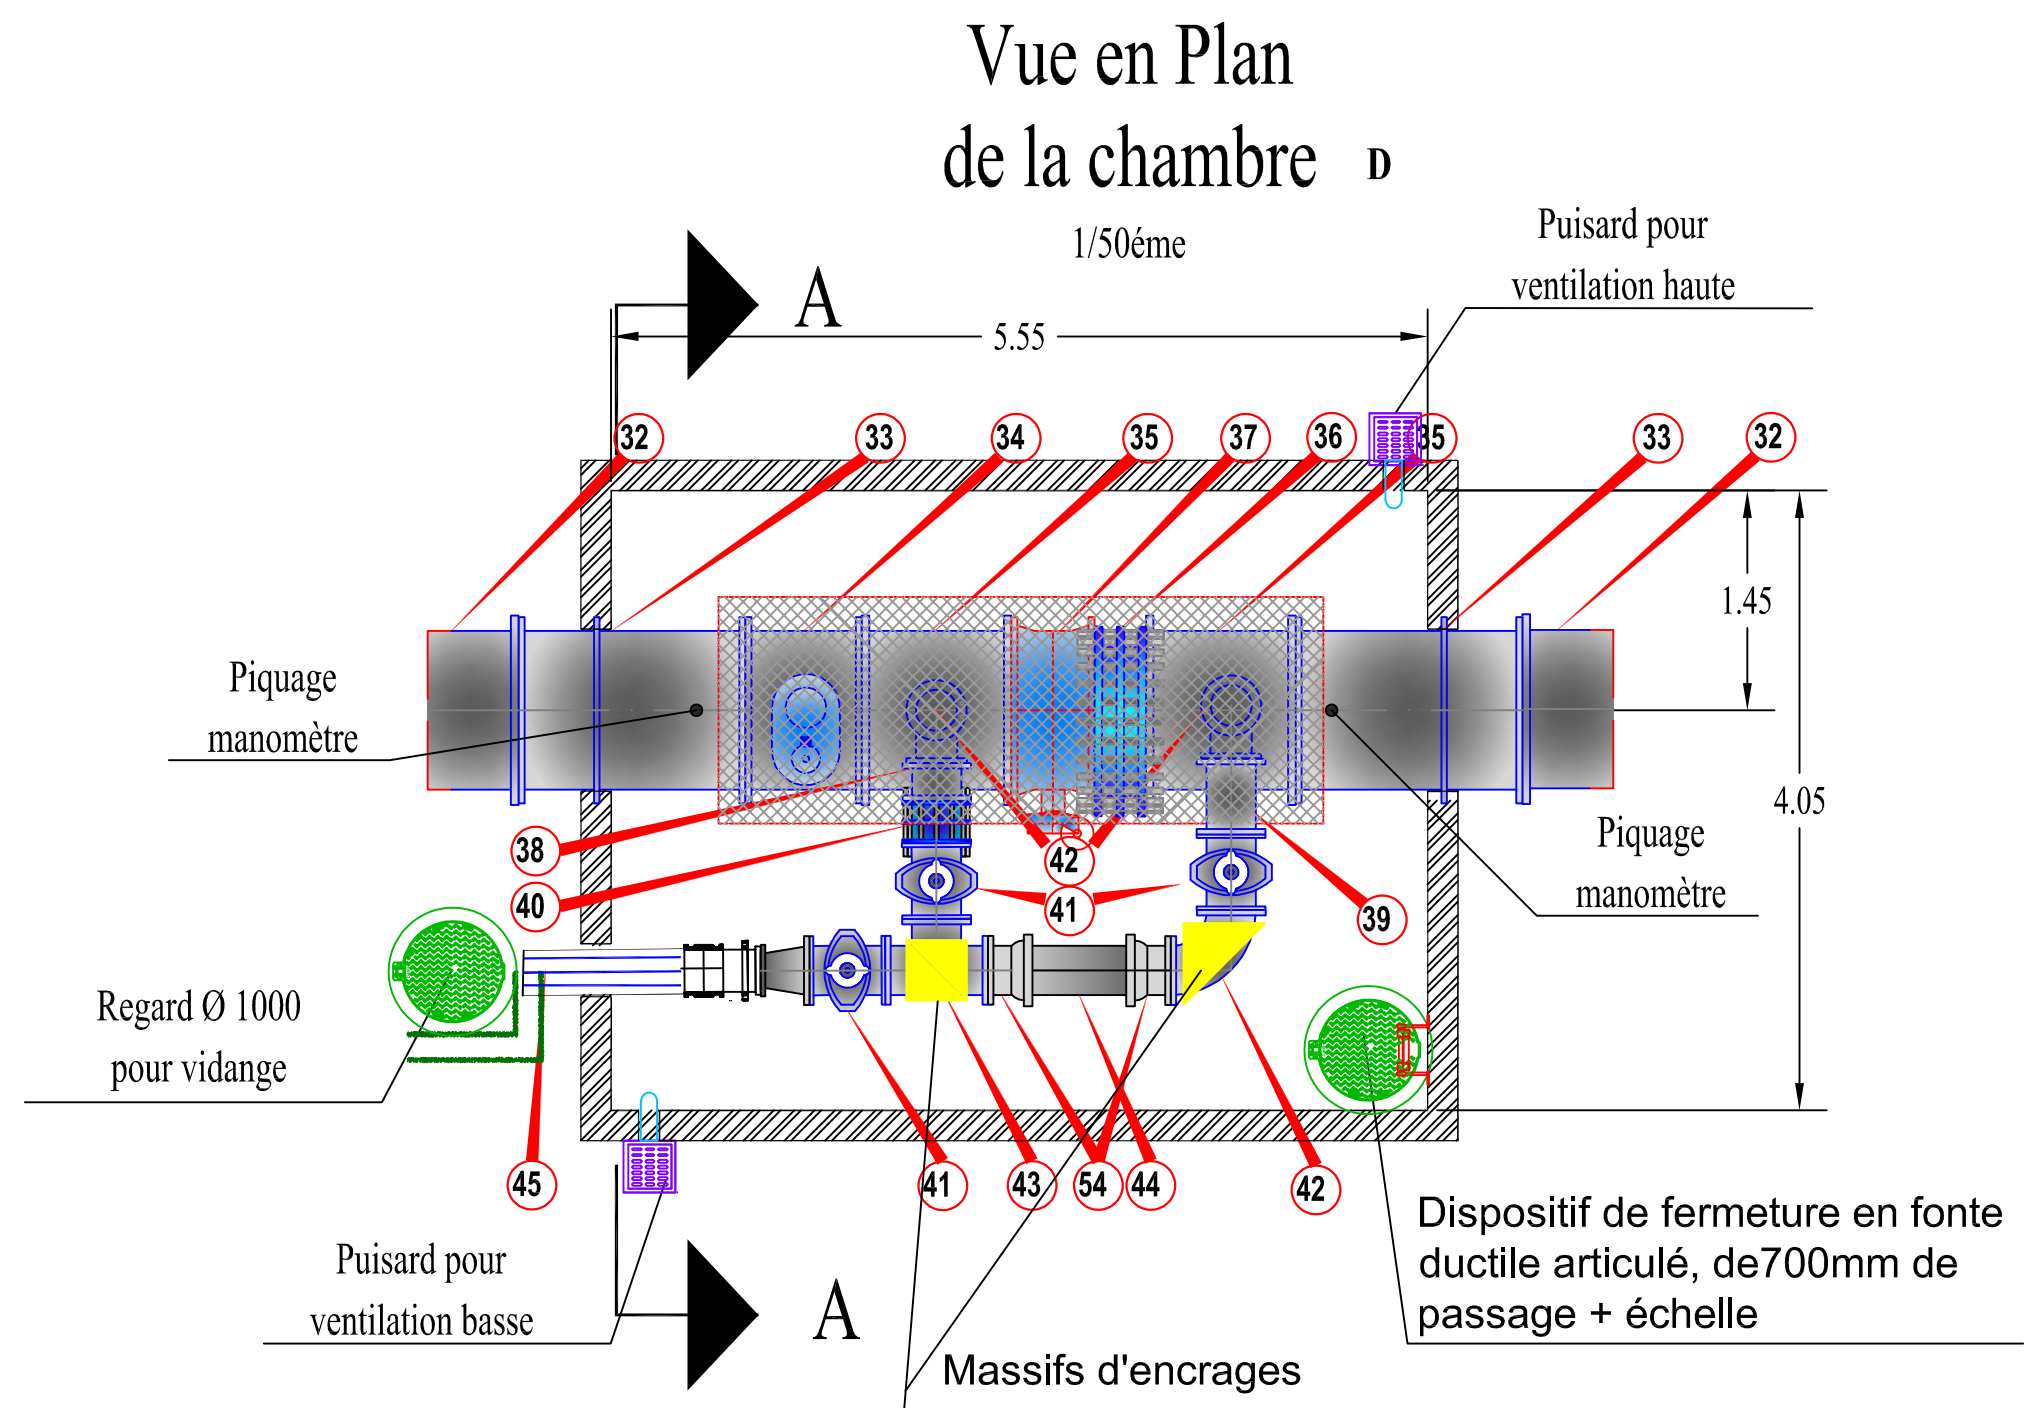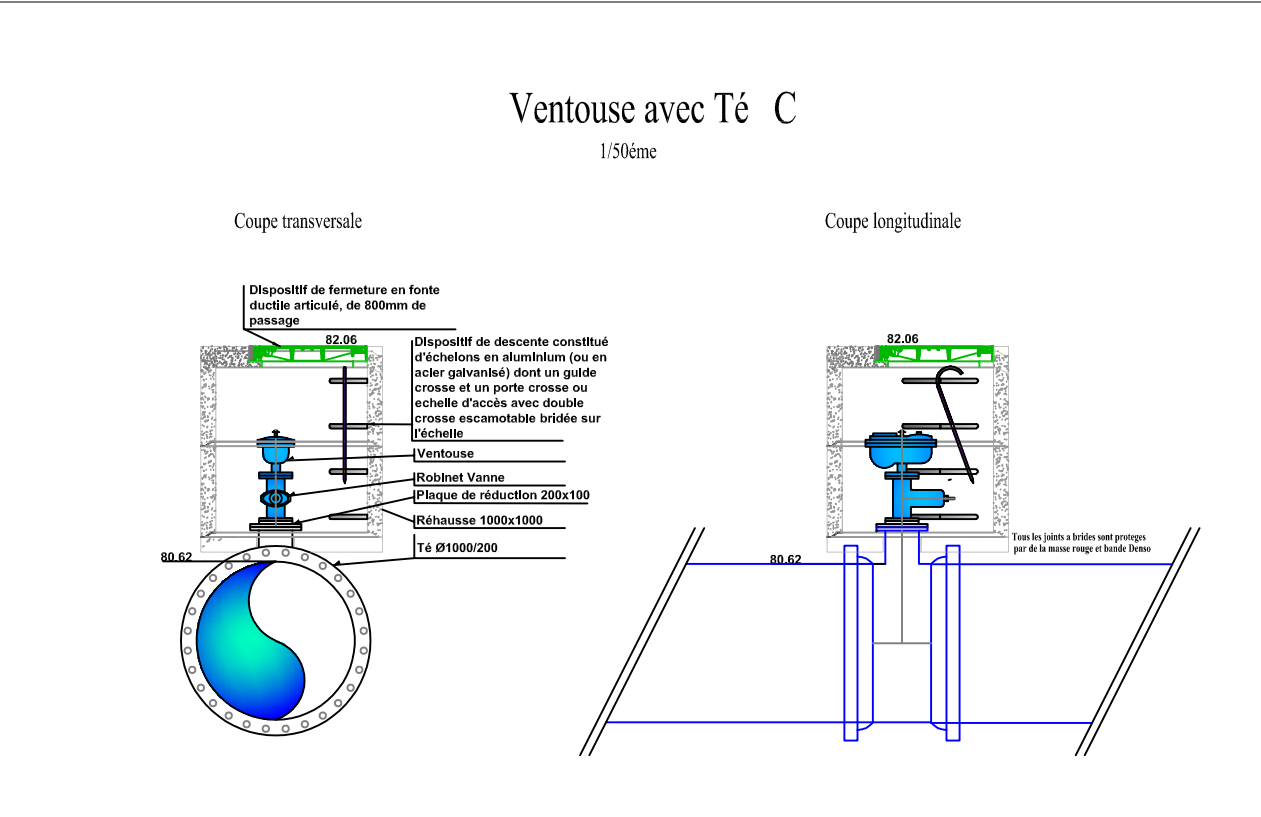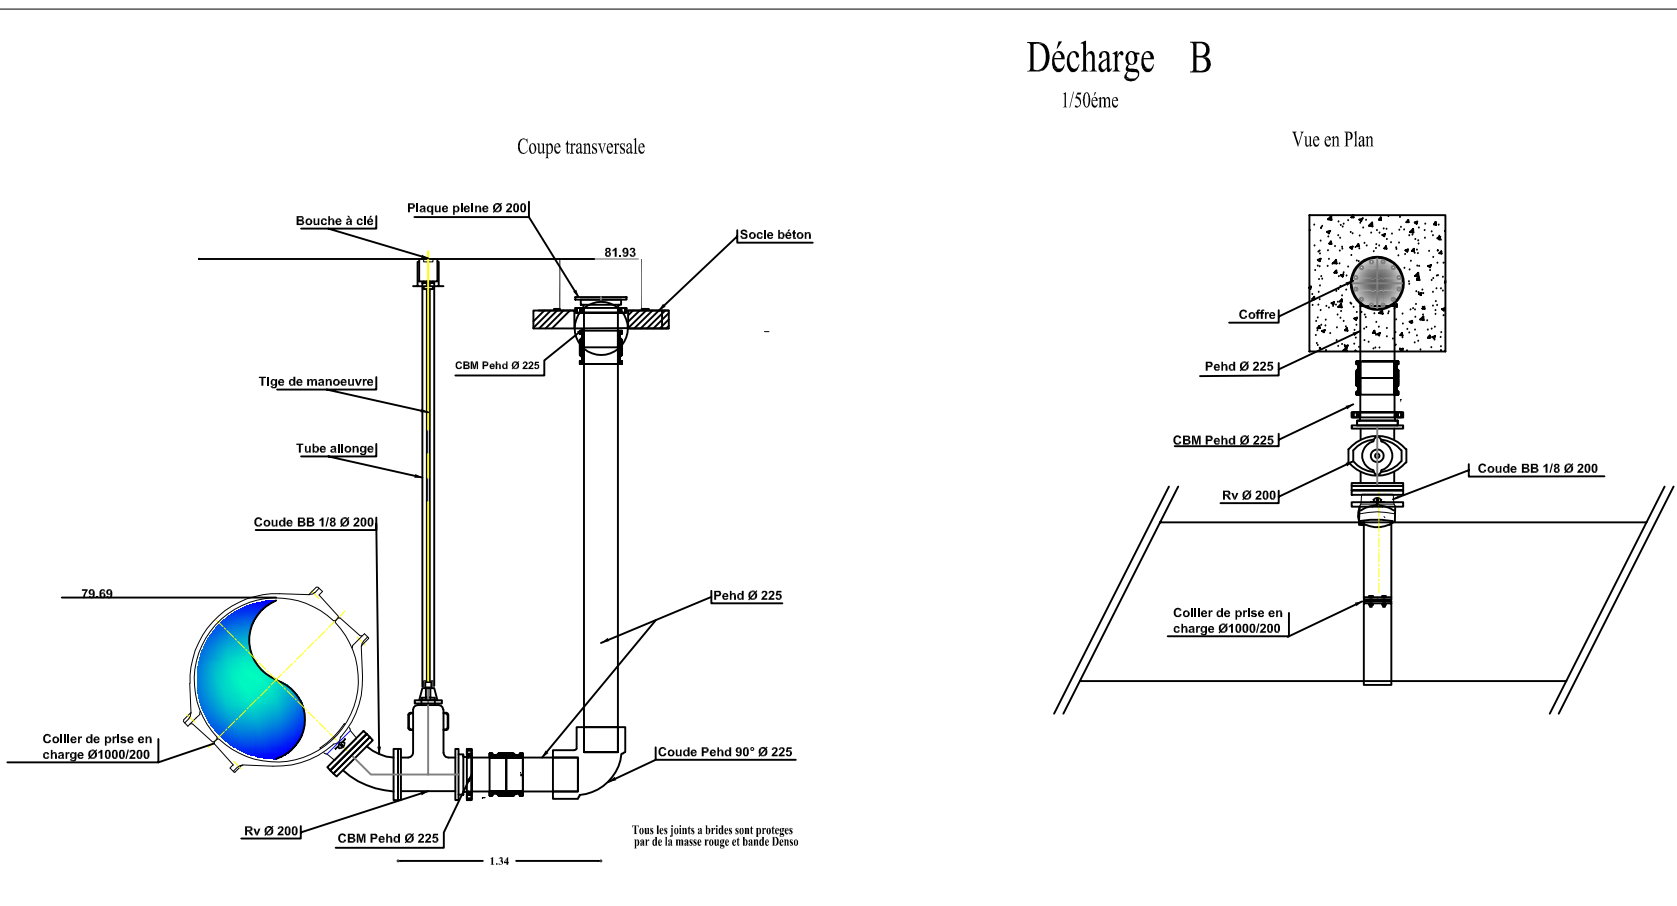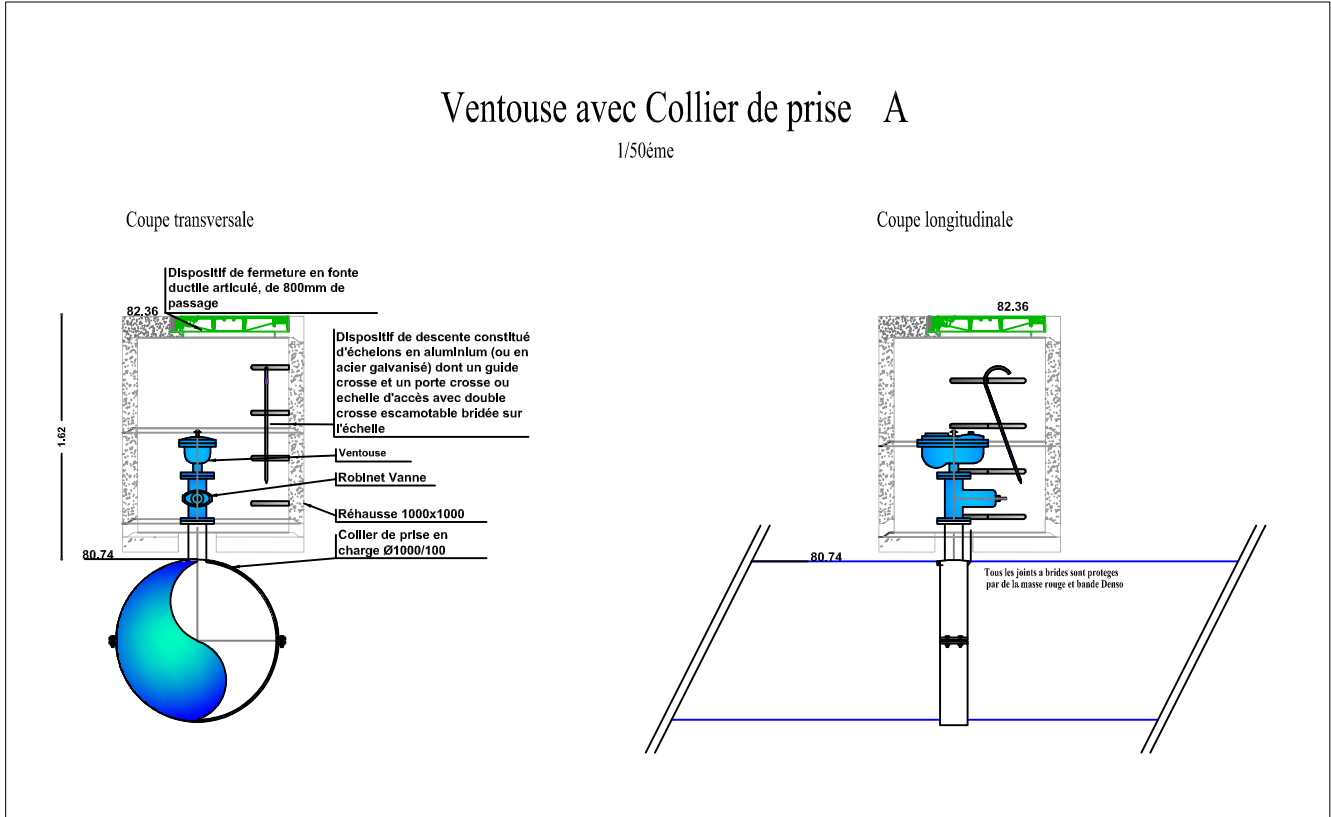

URBAINE DE TRAVAUX

Urbanisme de travaux:
2, avenue du Général de Gaulle
91170 Viry-Châtillon
Tél: 01.69.12.69.15

Dévolement canalisation AEP Ø1000

Zac VALVERT
Le Plessis Pâté

Plan de récolement

Maitrise d'ouvrage:
Grand Paris Sud
Grand Paris Sud Seine
Essonne Sénart
51, avenue de la République
91200 MONTFERRON

Maitrise d'œuvre:
AXEO TP
10 Bis, Rue du Moulin Vert
Parc de la Source
91200 MONTFERRON

Desinateur: RGA

Approbateur: LTI

Echelle: 1/500

Indice	Date	Libellé des modifications depuis la révision précédente
0	07/12/2017	Plan de récolement