Département de la SAVOIE

NOTRE DAME DES MILLIERES

Plans de récolement

Eau Potable

Planche 1 : la Combaz, Chef-lieu, le Sablon

Edition : 2009

ALPEPUR
Bureau technique - BP 314
73370 LE BOURGET DU LAC Cedex
Tel/Fax : 04 79 25 24 30
e-mail : alpepur@wanadoo.fr

Echelle :
1/1000

LEGENDE
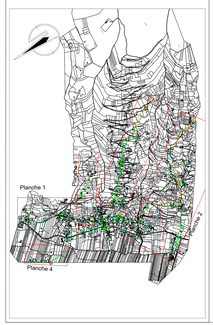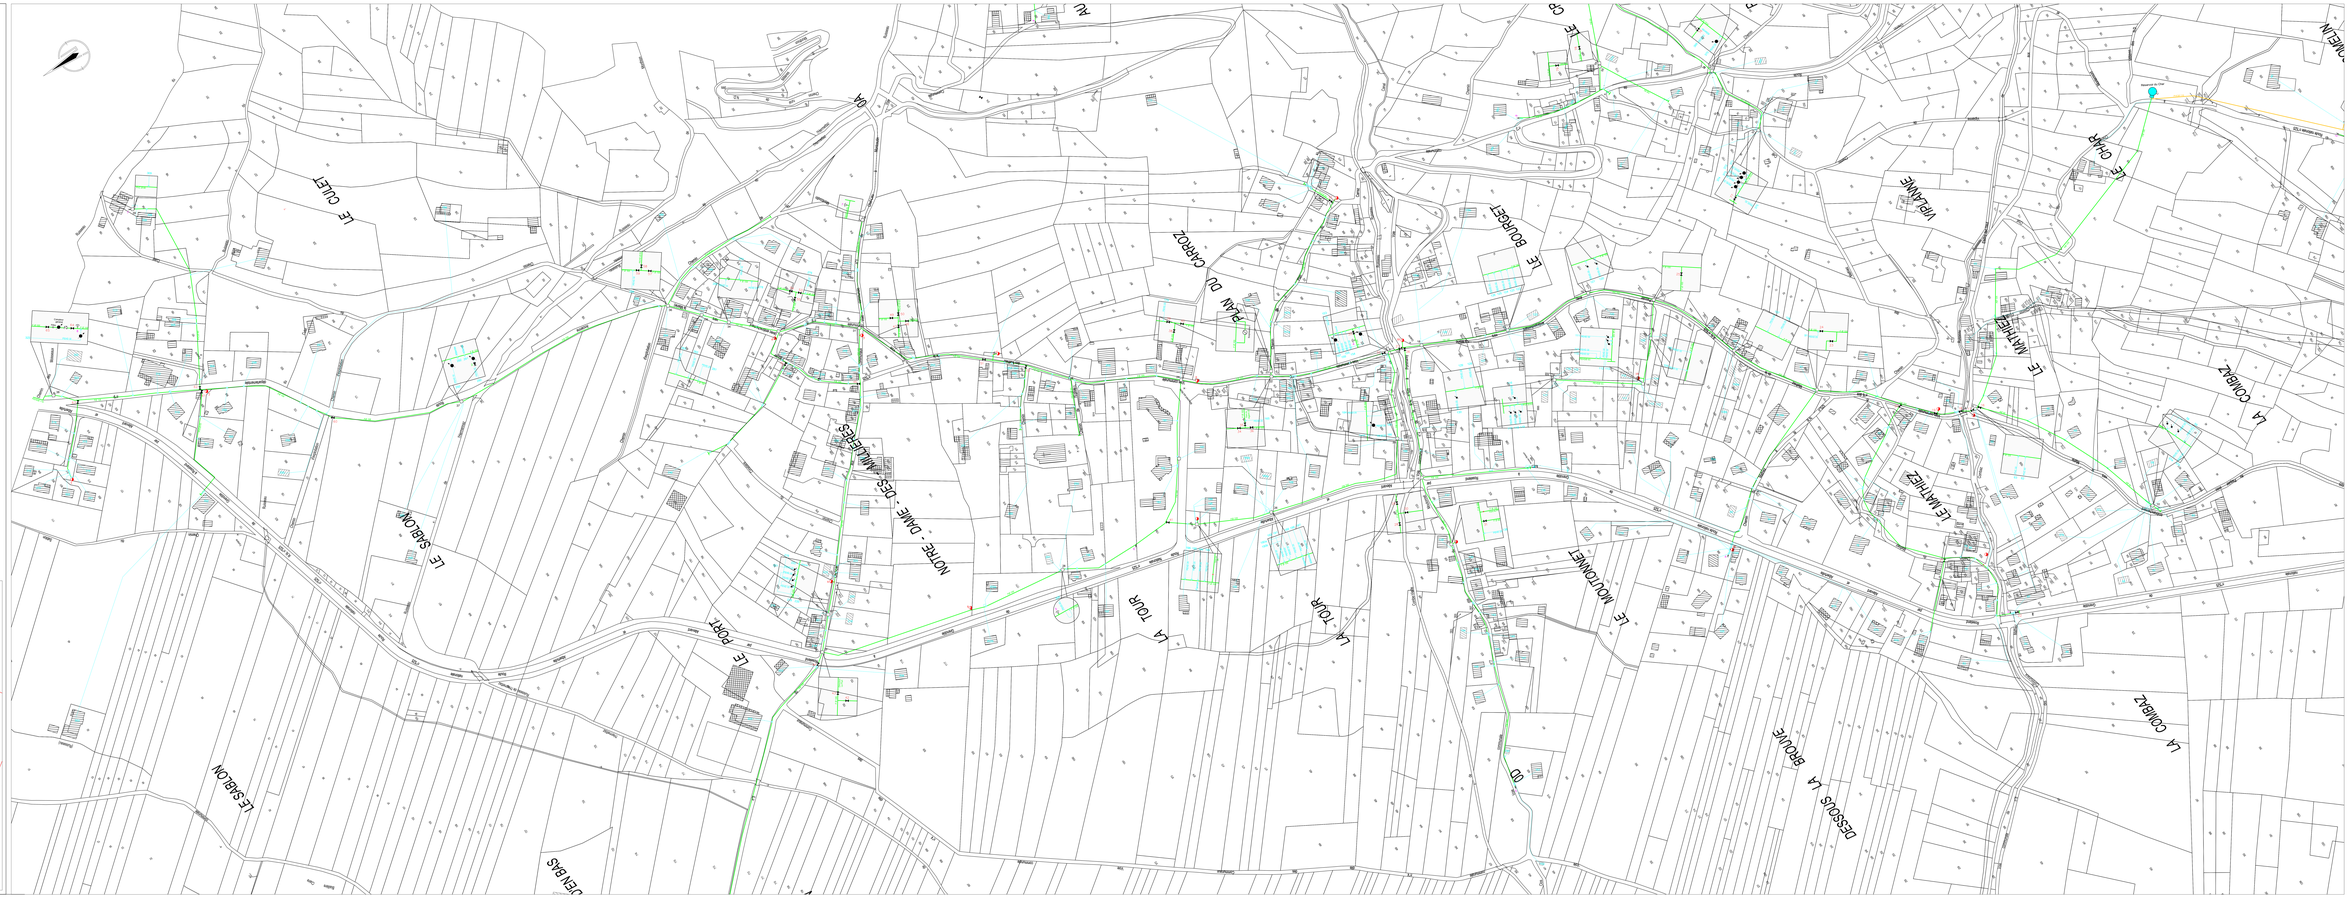
- canalisation adduction
- canalisation distribution
- canalisation trop-plein
- canalisation refoulement
- captage
- chambre de réunion / brise charge
- réservoir
- équipement particulier (pompage, traitement)
- T=1 000 diffusion des sources (en mètres)
- regard AEP + numéro
- vanne de sectionnement + numéro
- réducteur de pression + numéro
- stabilisateur de pression
- poteau incendie + numéro
- vanne poteau incendie
- bouche incendie
- cédriat 1/4 de tour
- branchement + numéro
- ventouse
- vidange + numéro
- soupape de décharge
- borne fontaine + numéro
- bassin
- clapet anti-retour
- stabilisateur d'écoulement
- boîte à boue
- compteur général
- crêne de réduction